

PROJEK
(AS BUILT DRAWING)
SEBAGAIMANA DI TAPAK
CADANGAN MEREKABENTUK, MEMBINA &
MENYIAPKAN INSTITUT LATIHAN
PERINDUSTRIAN DI ATAS LOT PT 1468,
MUKIM SELANDAR, MELAKA.

UNTUK
KEMENTERIAN SUMBER MANUSIA

NOTA

11.03.2003	PERUBAHAN TANGGA
TARIKH	PINDAAN
LUKSANA MEMPUNYAI HAKSAHA (COPYRIGHT) KONTRAKTOR DISEKUTUANG MENGIKUT DAN MENYATAKAN DIMENSI YANG TERCATAT DALAM LUKSANA. SEMUA DIMENSI HENDAKLAH SEMAKIN DI TAPAK BAHAN DAN SEBANYAK SEBANYAK YANG TERDAPAT MESTI DI LAPORAN SEKALIAN SAMA SAMA KETIKA AKHIR.	
PENGURUS PROJEK	
ZA DIMENSI SDN BHD 01-04 BLOK BEGOMIA SALUJANA PURI, BUKIT KATIL 75150 MELAKA TEL : 06 - 2313088 FAX : 06 - 2310089	
KONTRAKTOR UTAMA	
ANEKA BENA MN SDN BHD NO 1-5, JALAN PM 3 PLAZA MAHOTA, BANDAR HILIR 75000 MELAKA TEL : 06 - 2821941 FAX : 06 - 2837177	
PERUNDING JURUTERA STRUKTUR	
DP ASSOCIATES 69 A, JALAN SS 15/4D 47520 SUBANG JAYA SELANGOR DARUL EHSAN TEL : 03 - 5631050 FAX : 03 - 5631057	
PERUNDING JURUTERA M & E	
SA ENGINEERS 533A, JALAN PERSIRIAN PERLING 1 TAMAN PERLING, 81200 JOHOR BAHRU JOHOR DARUL TAJAM TEL : 07 - 2346700 FAX : 07 - 2340600	
PERUNDING UKUR BAHAN	
ABRA ASSOCIATES 2752 C, JALAN CHANGKAT PERMATA TANJANG PERMATA, 53300 ULU KELANG, SELANGOR TEL : 03 - 4183857 FAX : 03 - 41086342	
PERUNDING IT	
AIRSTAR (M) SDN BHD LOT 9 - 1, ALN SELAMAN 1 DATARAN PALMA 88000 AMPANG SELANGOR TEL : 03 - 42702309 FAX : 03 - 42702310	
TAMBAH	
BENGKEL BLOK 'B' PELAN ARAS TANAH.	

PEMILIK

KETUA PENGARAH
JABATAN TENAGA RAKYAT
KEMENTERIAN SUMBER MANUSIA
ARAS 6, BLOK D4, PARCEL D
PUSAT PENTABURAN KERAJAAN PERSEKUTUAN
62502 PUTRAJAYA

ARKITEK BERKUALITI


NORZAM ARCHITECT
12, JALAN SRI PERKASA 2/1
TAMAN TAMPAK UTAMA
81200 JOHOR BAHRU,
JOHOR DARUL TAJAM
TEL : 07-2414222, FAX : 07-2415222

Ar.Hj. NORZAM HJ. DARWIN, APM
(I/C : 591125-01-5853)
Dipl. Arch (UTM), AdvDiplArch.(TM)
L A M A/N 45.

Dilukis ALI
Disemak mr-riza
No. Projek
NA/ILP/SM/050/02-AS BUILT

Skala 1 : 150
Tarikh
OGOS 2004
No. Lukisan
BB-01

06 JUN 2005

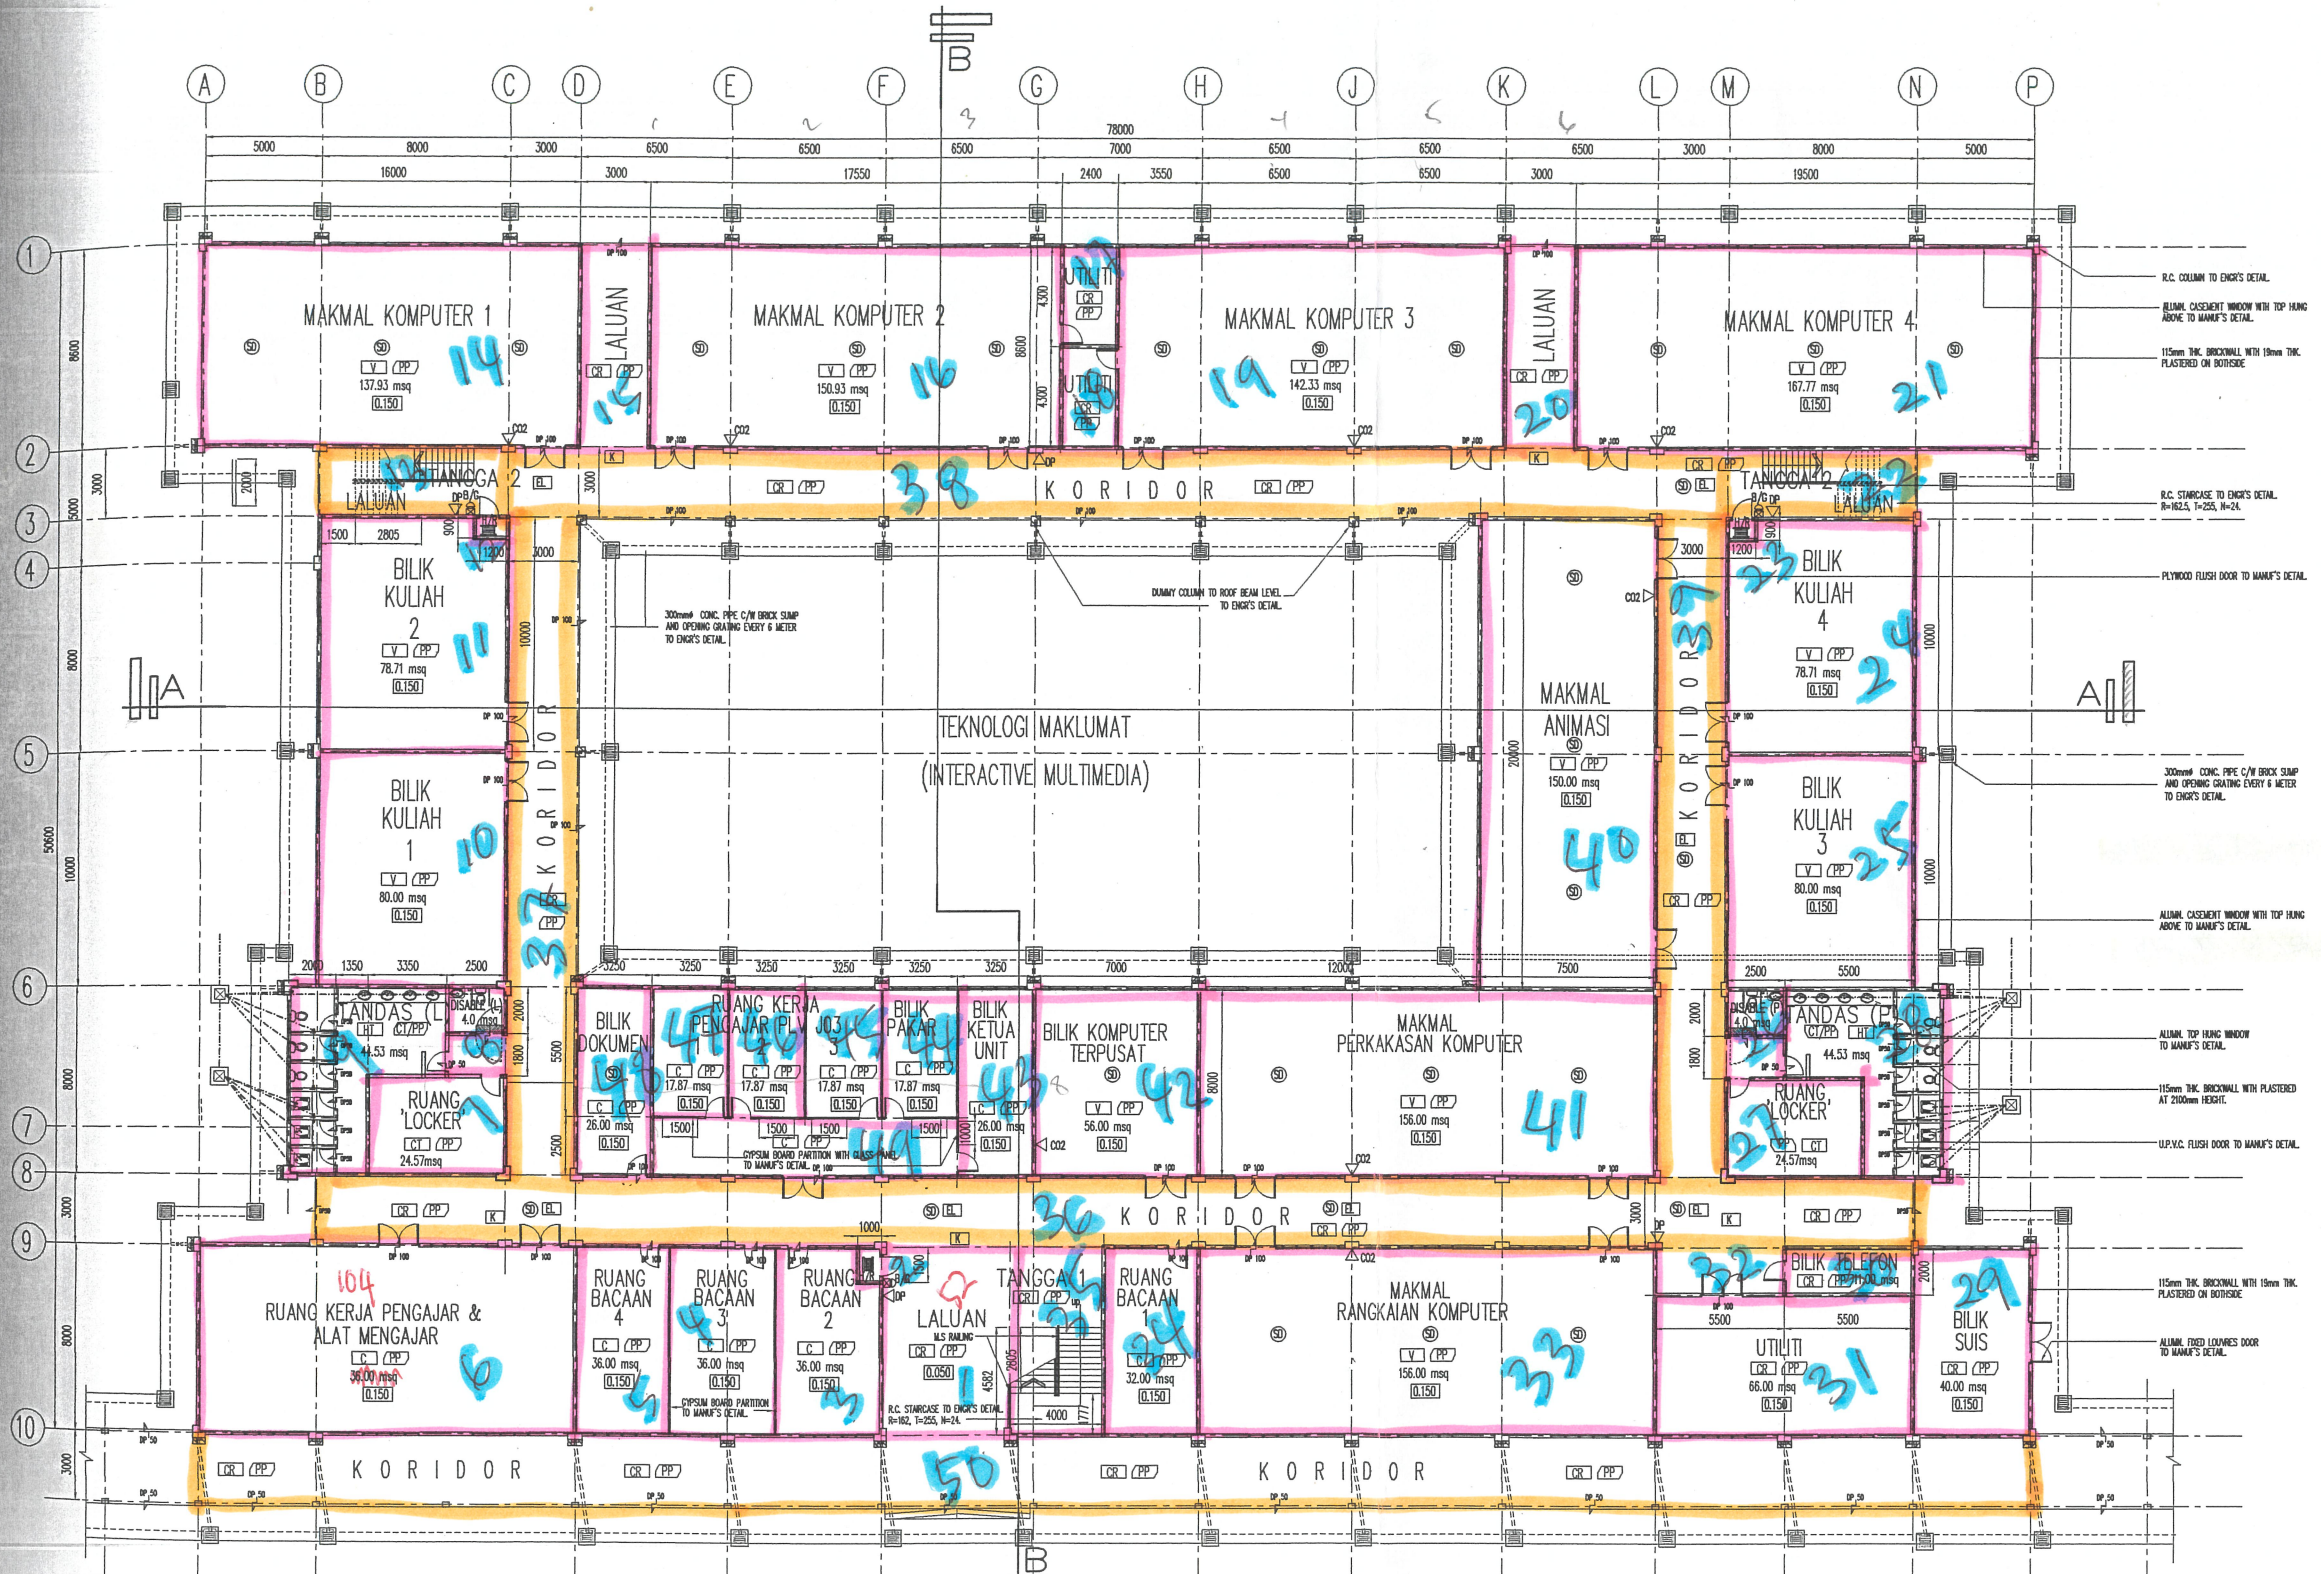

PELAN ARAS TANAH
SKALA 1 : 150

LEGEND :

SYMBOL	EQUIPMENT	ARAS TANAH	ARAS SATU	TOTAL
1	OP DRY POWDER	6	6	12
2	CO2 KARBON DIOKSIDA	8	7	15
3	H/R HOSE REEL	3	3	6
4	B/G BREAK GLASS	3	3	6
5	EL EMERGENCY LIGHT	7	10	17
6	EXT SIGN (KELUAR)	5	3	8
7	SD SMOKE DETECTOR	28	28	56
8	F/R 1 HOUR FIRE RATED DOOR (DOUBLE)	-	1	1

LEGEND :

V	Vinyl
C	Carpet
CR	Cement Render
CT	Ceramic Tiles
HT	Homogenous Tiles
PP	Plaster & Paint
TS	Timber Strip