



- ① 230.0 sqm
- ② 150.0 sqm
- ③ 40.0 sqm
- ④ 21.6 sqm
- ⑤ 12.0 sqm
- ⑥ 9.19 sqm
- ⑦ 12.5 sqm
- ⑧ 15.6 sqm
- ⑨ 11.4 sqm
- ⑩ 5.91 sqm
- ⑪ 26 sqm
- ⑫ 164 sqm


Combine dgn Admin

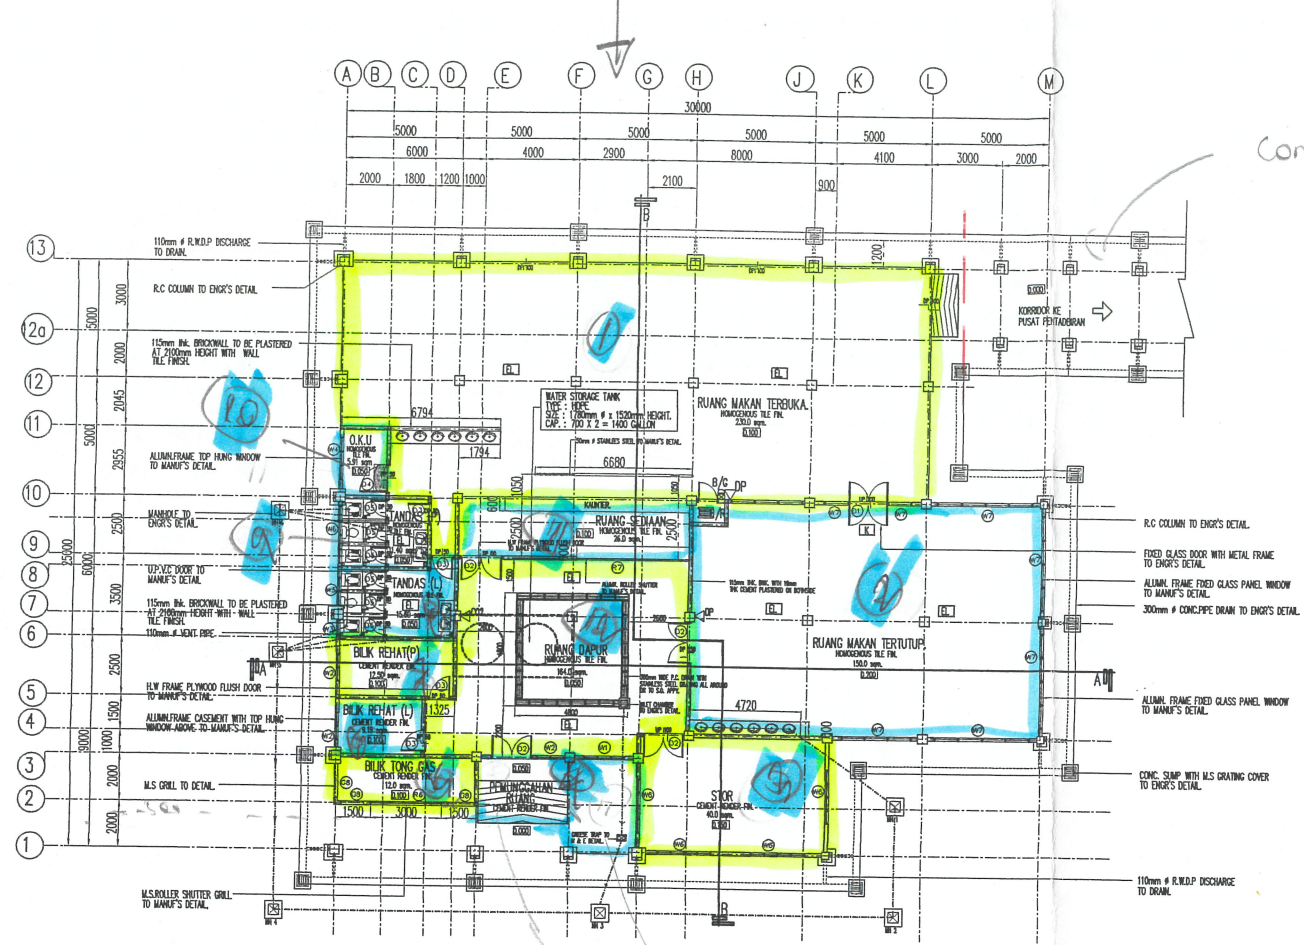

PELAN LANTAI
SCALE 1:150

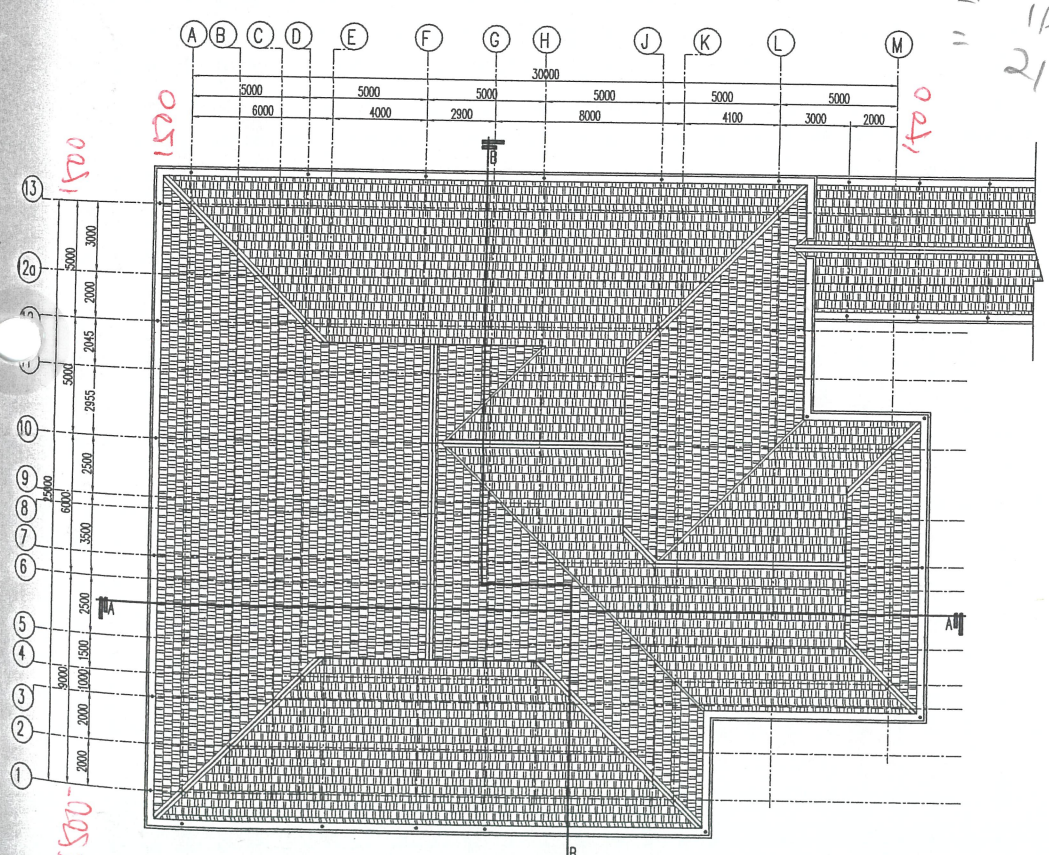

PELAN BUMBUNG
SCALE 1:150

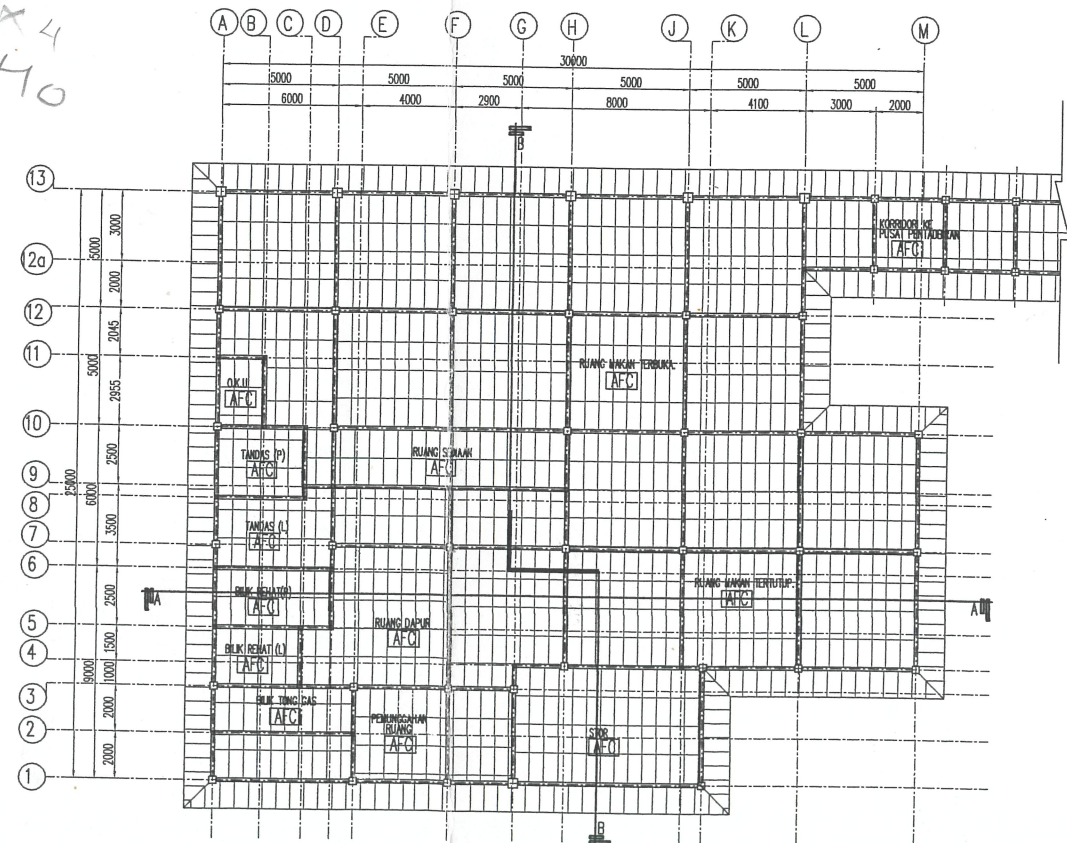

PELAN SILING.
SCALE 1:150

LEGEND:
 [Symbol] CEILING FINISH
 All Ceiling Size: 1200mm x 600mm
 AFC - Asbestos Free Ceiling Sheet

PROJEK
 (AS BUILT DRAWING)
 SEBAGAIMANA DI TAPAK
 CADANGAN MEREKABENTUK, MEMBINA &
 MENYIAPKAN INSTITUT LATIHAN
 PERINDUSTRIAN DI ATAS LOT PT 146B,
 MUKIM SELANDAR, MELAKA.
 UNTUK
 KEMENTERIAN SUMBER MANUSIA

NOTA
 TARJAH INDEK PINDAAN
 LUKSAN IN MEMPERNYAI HAKSAIPI (COPYRIGHT) KONTRAKTOR DISEBARKAN MENURUT DOK
 MENYIAPKAN DOKUMEN YANG TERKAIT DALAM LUKSAN. SEMUA DIMENSI PERINGKAT
 DOKUMEN DI TAPAK BAHAN DAN SEBARANG SELESIAN YANG TERKAPAT BESTI DALUARKAN
 BERKAITAN DENGAN KEYAKINAN ARKITEK

PENGURUS PROJEK
 ZA DIMENSI SDN BHD
 01-04 BLOK BEGONA
 SALUJANA PURI, BUKIT KATIL
 75150 MELAKA
 TEL: 06 - 2313088 FAX: 06 - 2310889

KONTRAKTOR UTAMA
 ANEKA BENA MN SDN BHD
 NO 1-3, JALAN PM 3
 PLAZA WAKOTA, BANDAR HILIR
 75000 MELAKA
 TEL: 06 - 2821941 FAX: 06 - 2837177

PERUNDING JURUTERA STRUKTUR
 DP ASSOCIATES
 69 A, JALAN SS 15/4C
 47500 SUBANG JAYA
 SELANGOR DARUL EHSAN
 TEL: 03 - 5631050 FAX: 03 - 5631057

PERUNDING JURUTERA M & E
 SA ENGINEERS
 533A, JALAN PERSIRAN PERLING 1
 TAMAN PERLING, 81200 JOHOR BAHRU
 JOHOR DARUL TA'IM
 TEL: 07 - 2346700 FAX: 07 - 2346800

PERUNDING UKUR BAHAN
 ABRA ASSOCIATES
 2752 C, JALAN CHANGKAT PERMATA
 TAMAN PERMATA,
 53300 LILU KELANG, SELANGOR.
 TEL: 03 - 4163637 FAX: 03 - 41086342

PERUNDING IT
 AIRSTAR (M) SDN BHD
 LOT 9 - 1, JLN SELAMAN 1
 DATARAN PALMA
 80000 AMPANG SELANGOR
 TEL: 03 - 42702309 FAX: 03 - 42702310

TAJUK
 (KAFETARIA)
 - PELAN LANTAI
 - PELAN BUMBUNG
 - PELAN CEILING

PEMILIK
 KETUA PENGARAH
 JABATAN TENAGA RAKYAT
 KEMENTERIAN SUMBER MANUSIA
 ARAS 6, BLOK SA, PASSEJ 13
 PUSAT PENTABIRAN KERAJAAN PERSEKUTUAN
 62502 PUTRAJAYA

ARKITEK BERKUALITI
 12, JALAN SRI PERAKASA 2/1
 TAMAN TAMPOI UTAMA
 81200 JOHOR BAHRU
 JOHOR DARUL TA'IM
 TEL: 07-2414222, FAX: 07-2415222

NORZAM ARCHITECT
 Ar.HJ. NORZAM HJ. DARWIN, APAM
 (I/C: 591125-01-5853)
 Dipl. Arch (UTM), Adv.Dipl.Arch.(ITM)
 L A M A/N 45.
 Ditulis: arm**02 Skala: 1:150
 Disemak: mr-riza Tarikh: OGOS 2004
 No. Projek: NA/ILP/SM/050/02-AS BUILT
 No. Lukisan: K-01

PLEASE SIGN HERE

bersambutan pada

06 JUN 2005