




PELAN BUMBUNG
SCALE 1:100

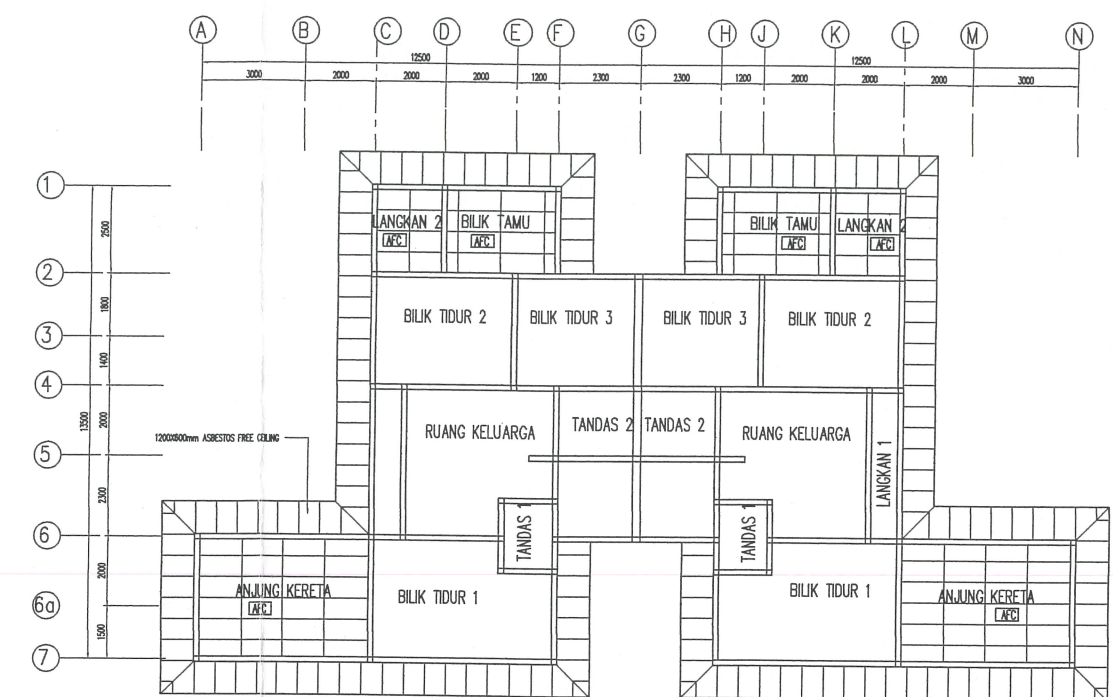

PELAN SILING ARAS LANTAI
SCALE 1:100

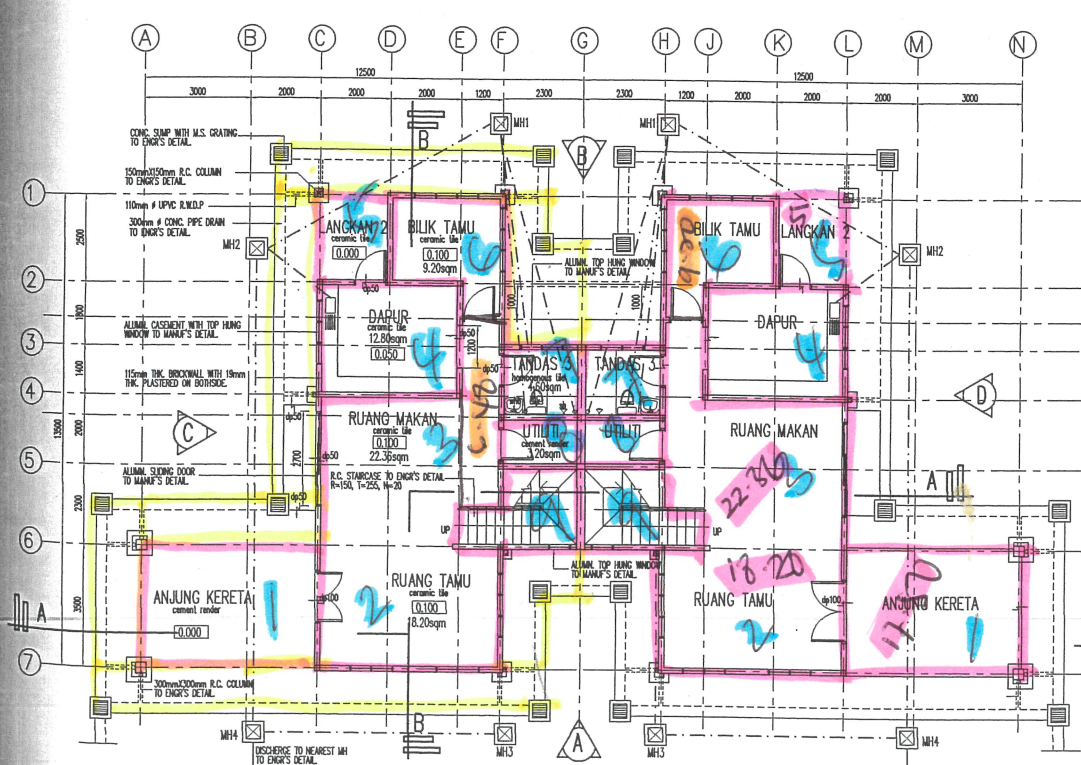

PELAN LANTAI ARAS TANAH
SCALE 1:100

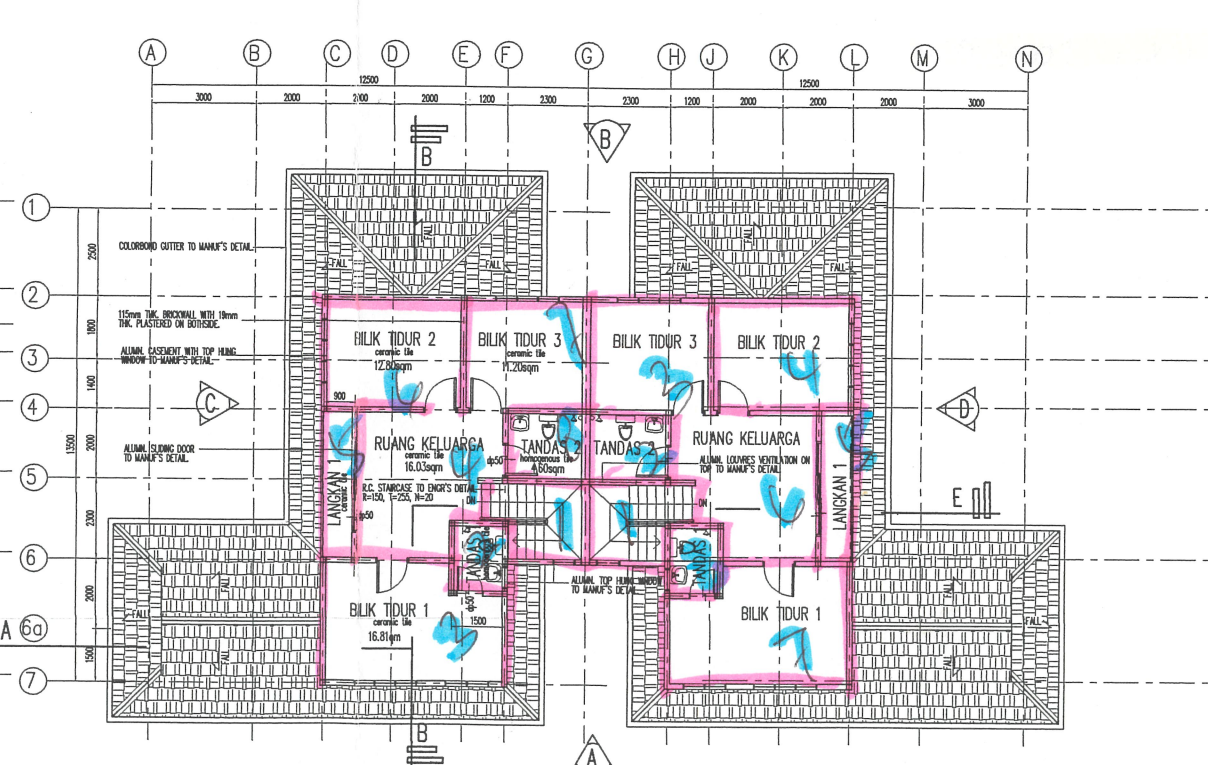

PELAN LANTAI ARAS SATU
SCALE 1:100

PROJEK
(AS BUILT DRAWING)
SEBAGAIMANA DI TAPAK,
CADANGAN MEREKABENTUK, MEMBINA &
MENYAPKAN INSTITUT LATIHAN
PERINDUSTRIAN DI ATAS LOT PT 1468,
MUKIM SELANDAR, MELAKA.
UNTUK
KEMENTERIAN SUMBER MANUSIA

NOTA

TARIKH	INDEK	PINDAAN

LURAH NI MEMPERINTAH HANCUT (COPYRIGHT) KONTRAKTOR DISEDIAKAN MENURUT DAN
MEMERIKAKAN BAHAN YANG TERKAITI DALAM LUKSANA. SEMUA BAHAN HENDAKLAKI
SEBELUM DI TAPAK BINAAN DAN SEBARANG SEBARANG YANG TERKAITI HECTI DILAKUKAN
DENGAN SEKERA KEPADA ARKITEK

PENGURUS PROJEK
ZA DIMENSI SDN BHD
01-04 BLOK BEGONA
SALAMANA PURI, BUKIT KATIL
75150 MELAKA
TEL : 06 - 2313088 FAX : 06 - 2310089

KONTRAKTOR UTAMA
ANEKA BENA MN SDN BHD
NO 1-9, JALAN PM 3
PLAZA MAHKOTA, BANDAR HILIR
75000 MELAKA
TEL : 06 - 2821941 FAX : 06 - 2837177

PERUNDING JURUTERA STRUKTUR
DP ASSOCIATES
69 A, JALAN SS 15/4C
47520 SUBANG JAYA
SELANGOR DARUL EHSAN
TEL : 03 - 56310050 FAX : 03 - 56310057

PERUNDING JURUTERA M & E
SA ENGINEERS
533A, JALAN PERSISIRAN PERLING 1
TAMAN PERLING, 81200 JOHOR BAHRU
JOHOR DARUL TA'ZIM
TEL : 07 - 2346700 FAX : 07 - 2346000

PERUNDING UKUR BAHAN
ABRA ASSOCIATES
2752 C, JALAN CHANGKAT PERMATA
TAMAN PERMATA
53300 ULU KELANG, SELANGOR.
TEL : 03 - 4185857 FAX : 03 - 41086342

PERUNDING IT
ARSTAR (M) SDN BHD
LOT C 9 - 1, JLN SELAMAN 1
BATURAN PALAM
68000 AMPANG SELANGOR
TEL : 03 - 4272309 FAX : 03 - 42702310

TAJUK
(KUARTERS SEMI-D KELAS D)
- PELAN LANTAI ARAS TANAH
- PELAN LANTAI ARAS SATU
- PELAN BUMBUNG
- PELAN SILING ARAS LANTAI

PEMILIK
KETUA PENGARAH
JABATAN TENAGA RAKYAT
KEMENTERIAN SUMBER MANUSIA
ARAS 6, BLOK 04, PARCELS 9
PUSAT PENTADBIRAN KEDAJARAN PERSEKUTUAN
62502 PUTRAJAYA

ARKITEK BERKUALA
SAYA PERIKH BERTANGGUNG JAWAB SALAH PELAN-PELAN INI DAN MENYEDIAKANNYA

NA ARCHITECT
12, JALAN SRI PERKASA 2/1
TAMAN TAMPA UTAMA
81200 JOHOR BAHRU,
JOHOR DARUL TA'ZIM
TEL: 07-2414222, FAX: 07-2415222

Ar. HJ. NORZAM HJ. HARMIN, MAM
(I/C : 591125-01-58-3)
Dipl. Arch (UTM), Adv. Dipl. Arch. (ITM)
L A M A/N 45.

Dikulis ArM Skala 1 : 100
Disemak mr-riza Tarikh OGOS-2004
No. Projek NA/ILP/SM/050/02-AS BUILT. No. Lukisan TYPE D-02A