


PELAN LANTAI ARAS 1-3
SCALE 1 : 100

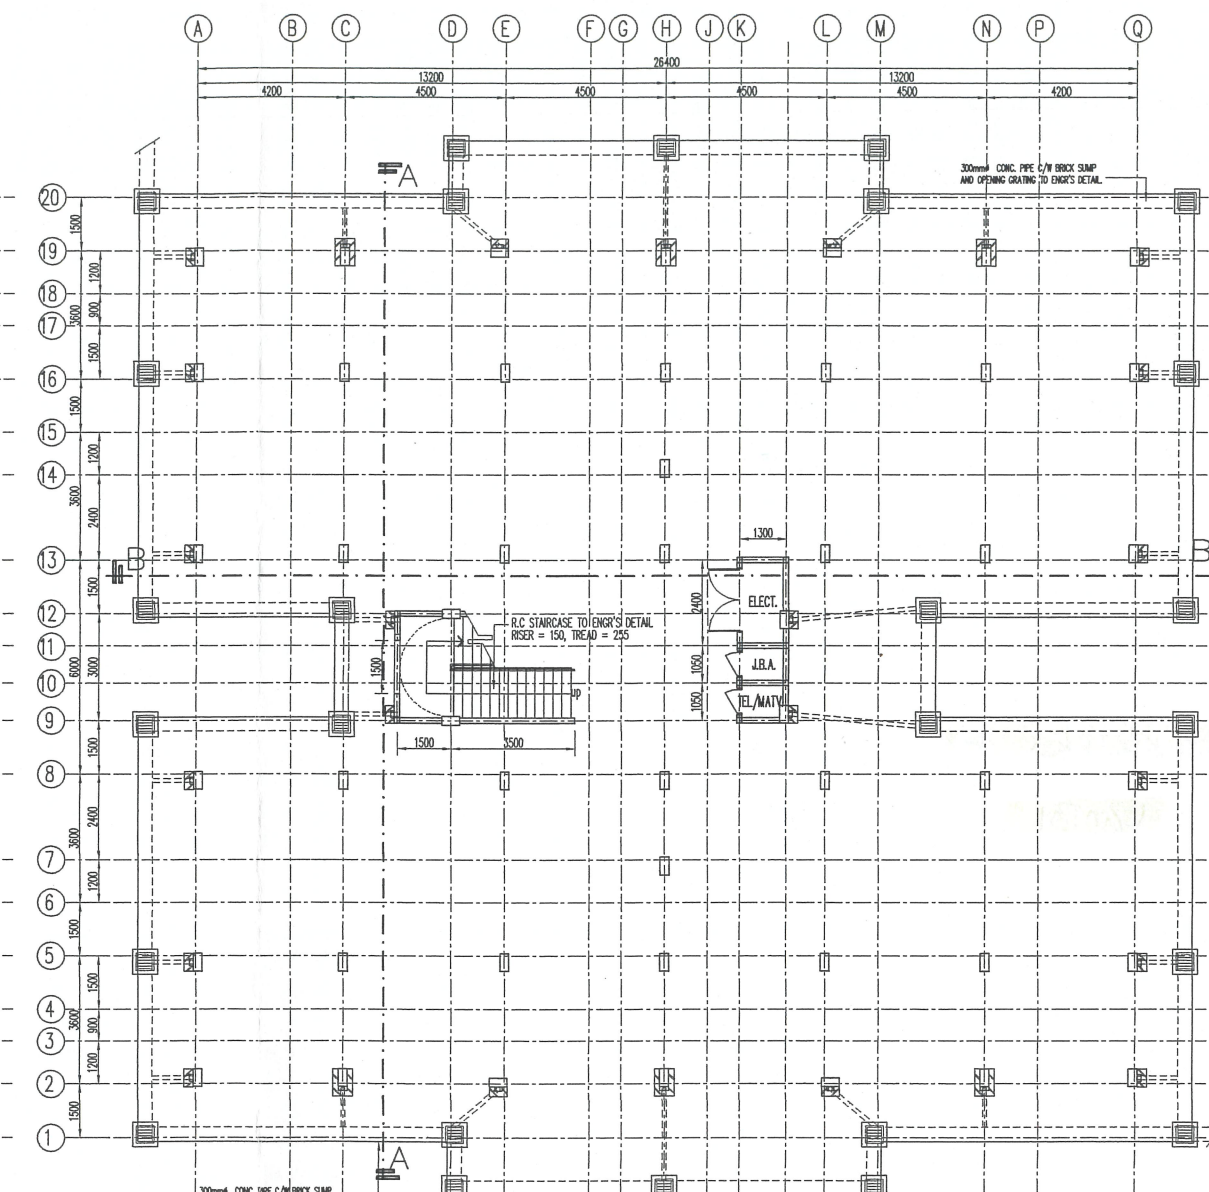

PELAN LANTAI ARAS TANAH.
SCALE 1 : 100

LEGEND :

[Symbol]	FLOOR FINISH
[Symbol]	WALL FINISH
V	Vinyl
C	Carpet
CR	Cement Render
CT	Ceramic Tiles
HT	Homogenous Tiles
PP	Plaster & Paint
TS	Timber Strip

PROJEK
(AS BUILT DRAWING)
SEBAGAIMANA DI TAPAK,
CADANGAN MEREKABENTUK, MEMBINA &
MENYIAPKAN INSTITUT LATIHAN
PERINDUSTRIAN DI ATAS LOT PT 1468,
MUKIM SELANDAR, MELAKA.
UNTUK
KEMENTERIAN SUMBER MANUSIA

NOTA

TARIKH	INDEK	PINDAAN

LUKSAN NI MEMPUNYAI HAKCIPTA (COPYRIGHT) KONTRAKTOR DOKUMEN NI HAKCIPTA DAN
MENGUTAMAKAN DIMENSI YANG TERKAIT DILUKSAN. SEMUA DIMENSI HENDAKLAH
DIPERIKSA DI TAPAK BAHAN DAN SEWAKWANG SELAKSIAN YANG TERKAIT HESTI DILAKUKAN
BERIKUT SESEKA KEPADA ARKITEK

PERENCUS PROJEK
ZA DIMENSI SDN BHD
01-04 BLOK BEGONA
SALUJANA PURI, BUKIT KATIL
75150 MELAKA
TEL : 06 - 2313088 FAX : 06 - 2310089

KONTRAKTOR UTAMA
ANEKA BENA MN SDN BHD
NO 1-8, JALAN PM 3
PLAZA MAHKOTA, BANDAR HILIR
75000 MELAKA
TEL : 06 - 2821841 FAX : 06 - 2837177

PERUNDING JURUTERA STRUKTUR
DP ASSOCIATES
69 A, JALAN SS 15/4C
47520 SUBANG JAYA
SELANGOR DARUL EHSAN.
TEL : 03 - 56310050 FAX : 03 - 56310037

PERUNDING JURUTERA M & E
SA ENGINEERS
533A, JALAN PERSISIRAN PERLING 1
TAMAN PERLING, 81200 JOHOR BAHRU
JOHOR DARUL TAJIM.
TEL : 07 - 2346700 FAX : 07 - 2340600

PERUNDING UKUR BAHAN
ABRA ASSOCIATES
2752 C, JALAN CHANGKAT PERMATA
TAMAN PERMATA,
53300 LILU KELANG, SELANGOR.
TEL : 03 - 41658557 FAX : 03 - 41086342

PERUNDING IT
AIRSTAR (M) SDN BHD
LOT C 9 - 1, JLN SELAMAN 1
DATARAN PALAU
68000 AMPANG SELANGOR
TEL : 03 - 42702309 FAX : 03 - 42702310

TAJUK
(KUARTERS KELAS 'F')
- PELAN LANTAI ARAS TANAH
- PELAN LANTAI ARAS 1-3

PEMILIK
KETUA PENGARAH
JABATAN TENAGA RAKYAT
KEMENTERIAN SUMBER MANUSIA
ARAS 8, BLOK DA, PARCEL D
PUSAT PERTAUBERAN KERAJAAN PERSEKUTUAN
62502 PUTRAJAYA

ARKITEK BERKUALA
SAYA PERING BERNAMA, BERNAMA-ORANG DALAM PELAN-PELAN NI ADALAH MUMBAH
PERUBAHAN-UBAHAN BERKUALA-ORANG. SAMA-SEKUTUANYA, BERTAMBAH LUKSAN NI DAN
SAYA SEDIA TERIMA ULANGKAHANYA PERUBAHAN BERKUALA-ORANG.

NORZAM ARCHITECT
12, JALAN SRI PERKASA 2/1
TAMAN TAMPAK UTAMA
81200 JOHOR BAHRU,
JOHOR DARUL TAJIM.
TEL: 07-2446222, FAX: 07-2415222

Ar. HJ. NORZAM HJ. DARJIN, APM
(I/C : 591125-01-5953)
Dipl. Arch (UTM), Adv.Dipl.Arch.(ITM)
L A M A/N 45.

Dilukis	Arif	Skala	1 : 100
Disemak	mr-riza	Tarikh	OGOS-2004
No. Projek	NA/ILP/SM/050/02-AS BUILT	No. Lukisan	TYPE F-06

8 JUN 2005