


PELAN ARAS TANAH
SCALE 1 : 150

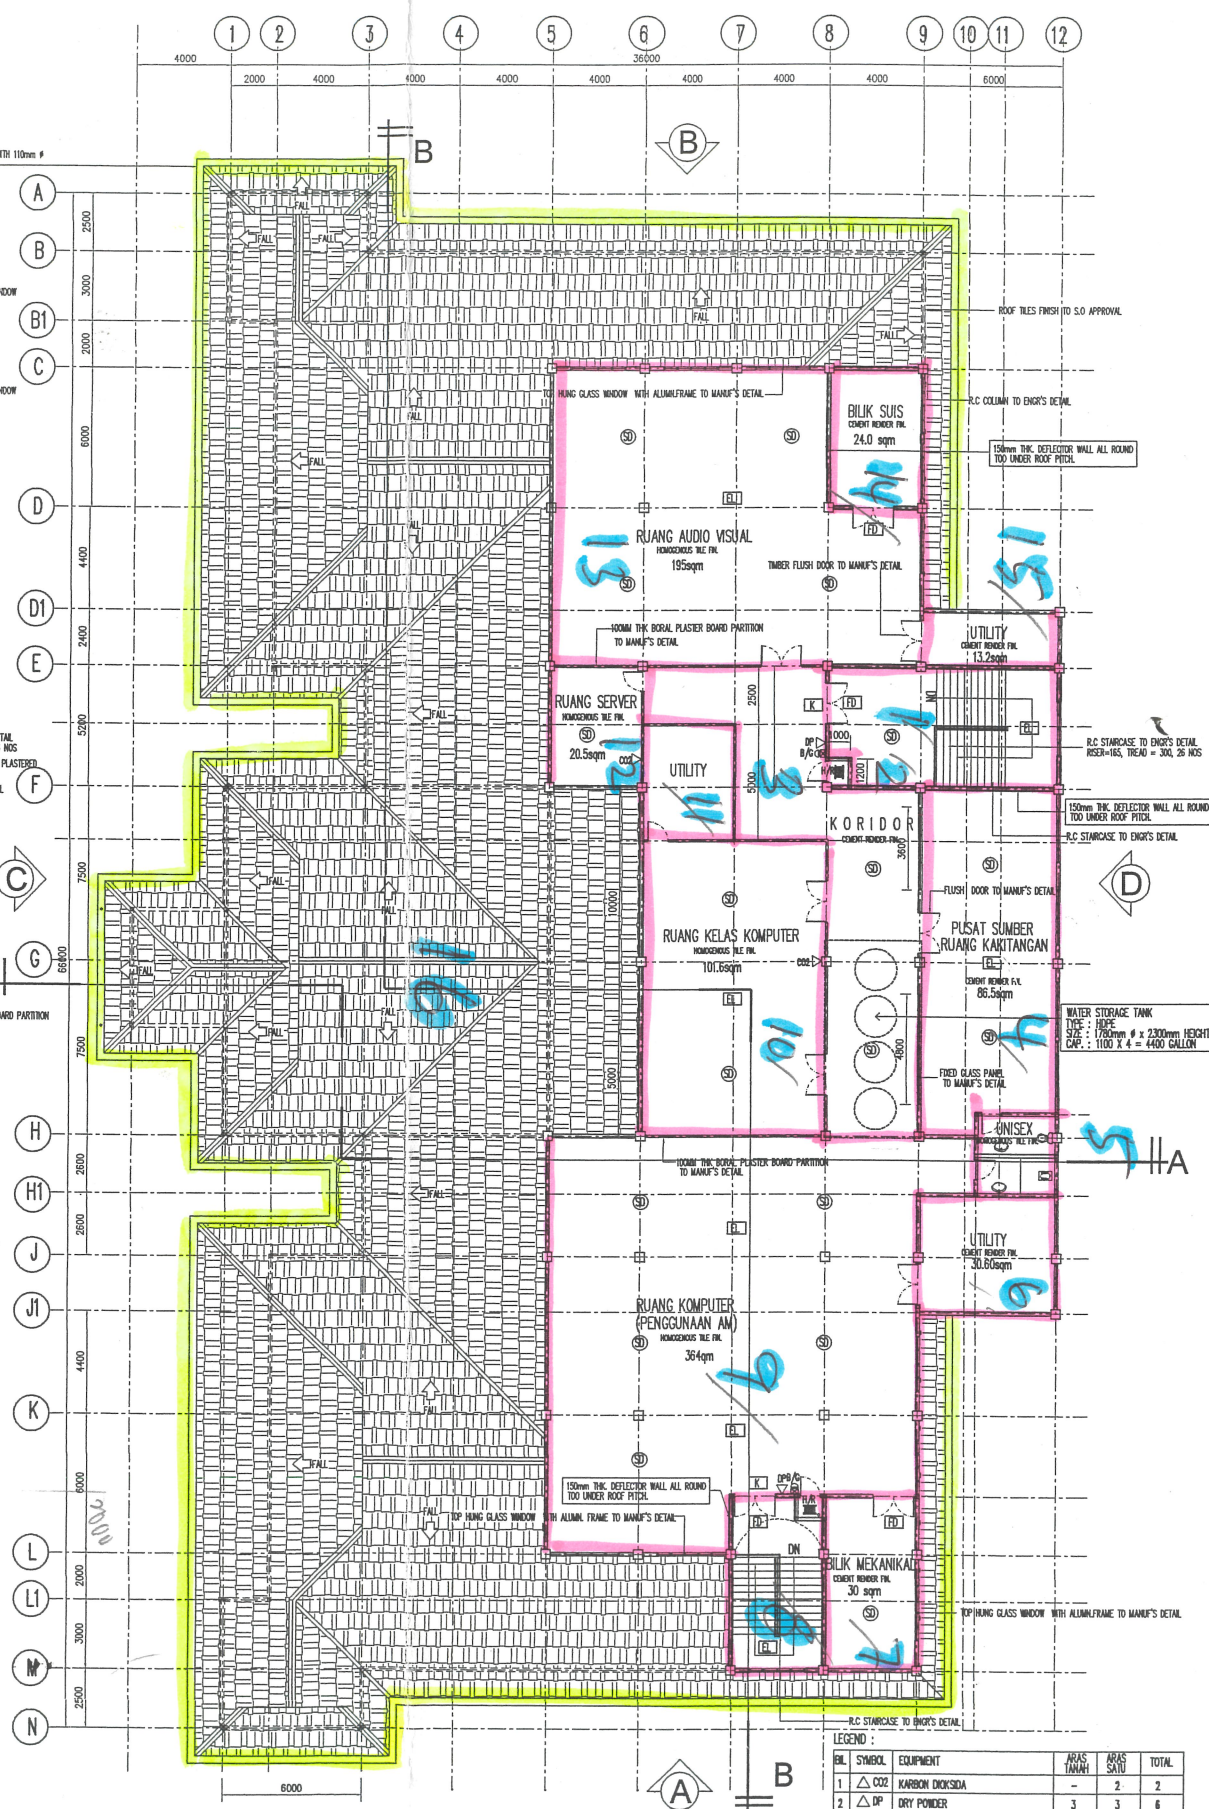

PELAN ARAS SATU
SCALE 1 : 150

LEGEND :

NO.	SYMBOL	EQUIPMENT	ARAS TANAH	ARAS SATU	TOTAL
2	□	DRY POWDER	3	3	6
3	■	HOSE REEL	2	2	4
4	■	BREAK GLASS	2	2	4
5	□	EMERGENCY LIGHT	8	7	15
6	□	EXIT SIGN (MELUAR)	7	2	9
7	□	SMOKE DETECTOR	31	18	49
8	□	1 HOUR FIRE RATED DOOR (SINGLE)	1	-	1
9	□	1 HOUR FIRE RATED DOOR (DOUBLE)	1	4	5

PROJEK
(AS BUILT. DRAWING)
SEBAGAIMANA DI TAPAK,
CADANGAN MEREKABENTUK, MEMBINA &
MENYIAPKAN INSTITUT LATIHAN
PERINDUSTRIAN DI ATAS LOT PT 1468,
MUKIM SELANDAR, MELAKA.

UNTUK
KEMENTERIAN SUMBER MANUSIA

NOTA

TARIKH INDEK PINDAAN

URUSAN IN MEMORANDUM HAKSA (COPYRIGHT) KONTRAKTOR KEDEKHOJAH MENGIKUT DAN
MENGUTARAKAN DIMERS YANG TERSEBUT DALAM LUKSIAN. SEMUA DIMERS HENDAKLAH
DISEMAK DI TAPAK BUKAN DAN SELAMANYA SELAMANYA YANG TERSEBUT HENDAKLAH
BERHATI SEDIKA KEPADA ARKITEK

PENGURUS PROJEK
ZA DIMENSI SDN BHD
07-04 BLOK BEGONIA
SUKAMANA PULU, BUKIT KATIL
75150 MELAKA
TEL : 06 - 2313088 FAX : 06 - 2310089

KONTRAKTOR UTAMA
ANEKA BENA MN SDN BHD
NO 1-8, JALAN PW 3
PLAZA HARIKOTA, BANDAR HUIR
75000 MELAKA
TEL : 06 - 2821941 FAX : 06 - 2837177

PERUNDING JURUTERA STRUKTUR
DP ASSOCIATES
69 A, JALAN SS 15/4C
47520 SUBANG JAYA
SELANGOR DARUL EHSAN
TEL : 03 - 5631050 FAX : 03 - 5631057

PERUNDING JURUTERA M & E
SA ENGINEERS
533A, JALAN PERSISIRAN PERLING 1
TAMAN PERLING, 81200 JOHOR BAHRU
JOHOR DARUL TA'ZIM
TEL : 07 - 2346700 FAX : 07 - 2340600

PERUNDING UKUR BAHAN
ABRA ASSOCIATES
2752 C, JALAN CHANGKAT PERMATA
TAMAN PERMATA,
53300 ULU KELANG, SELANGOR
TEL : 03 - 41658557 FAX : 03 - 41086342

PERUNDING IT
AIRSTAR (M) SDN BHD
LOT C 9 - 1, JALAN SELAMAN 1
DATARAN PALAM,
69000 AMPANG SELANGOR
TEL : 03 - 42702309 FAX : 03 - 42702310

TAJUK
(BLOK PUSAT SUMBER)
- PELAN ARAS TANAH
- PELAN ARAS SATU

PEMILIK

KETUA PENGARAH
JABATAN TEKNIK RAKYAT
KEMENTERIAN SUMBER MANUSIA
ARAS B, BLOK D4, PARSEL D
PUSAT PENYIARAN KEKAWAJAN PERSEKUTUAN
62502 PUTRAJAYA

ARKITEK BERKUALITI

NORZAM ARCHITECT
12, JALAN SRI PERKASA 2/1
TAMAN TAMPA UTAMA,
81200 JOHOR BAHRU,
JOHOR DARUL TA'ZIM.
TEL: 07-2414222, FAX: 07-2415222

Ar.HJ. NORZAM HJ. DAMRIN, APAM
(I/C : 591125-01-5853)
Dipl. Arch (UTM), Adv. Dipl. Arch. (ITM)
L A M A/N 45.

Dilukis MAJ
Disemak mr-riza
No. Projek
NA/ILP/SM/050/02-AS BUILT

Skala 1 : 150
Tarikh OGOS 2004
No. Lukisan
BPS-01

PLEASE SIGN HERE


Handwritten note: ramp pada

08 JUN 2005