
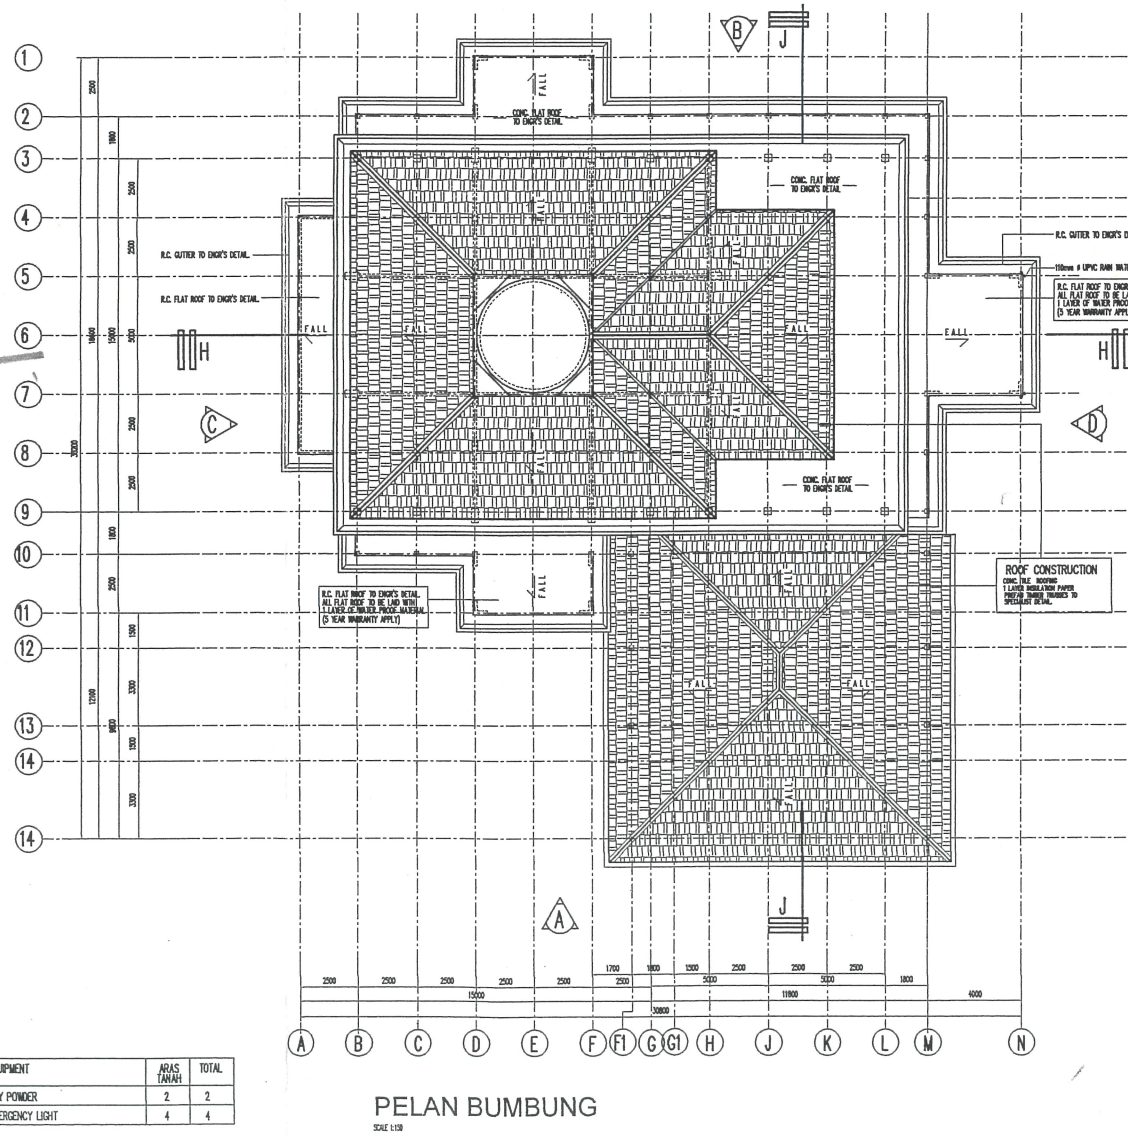
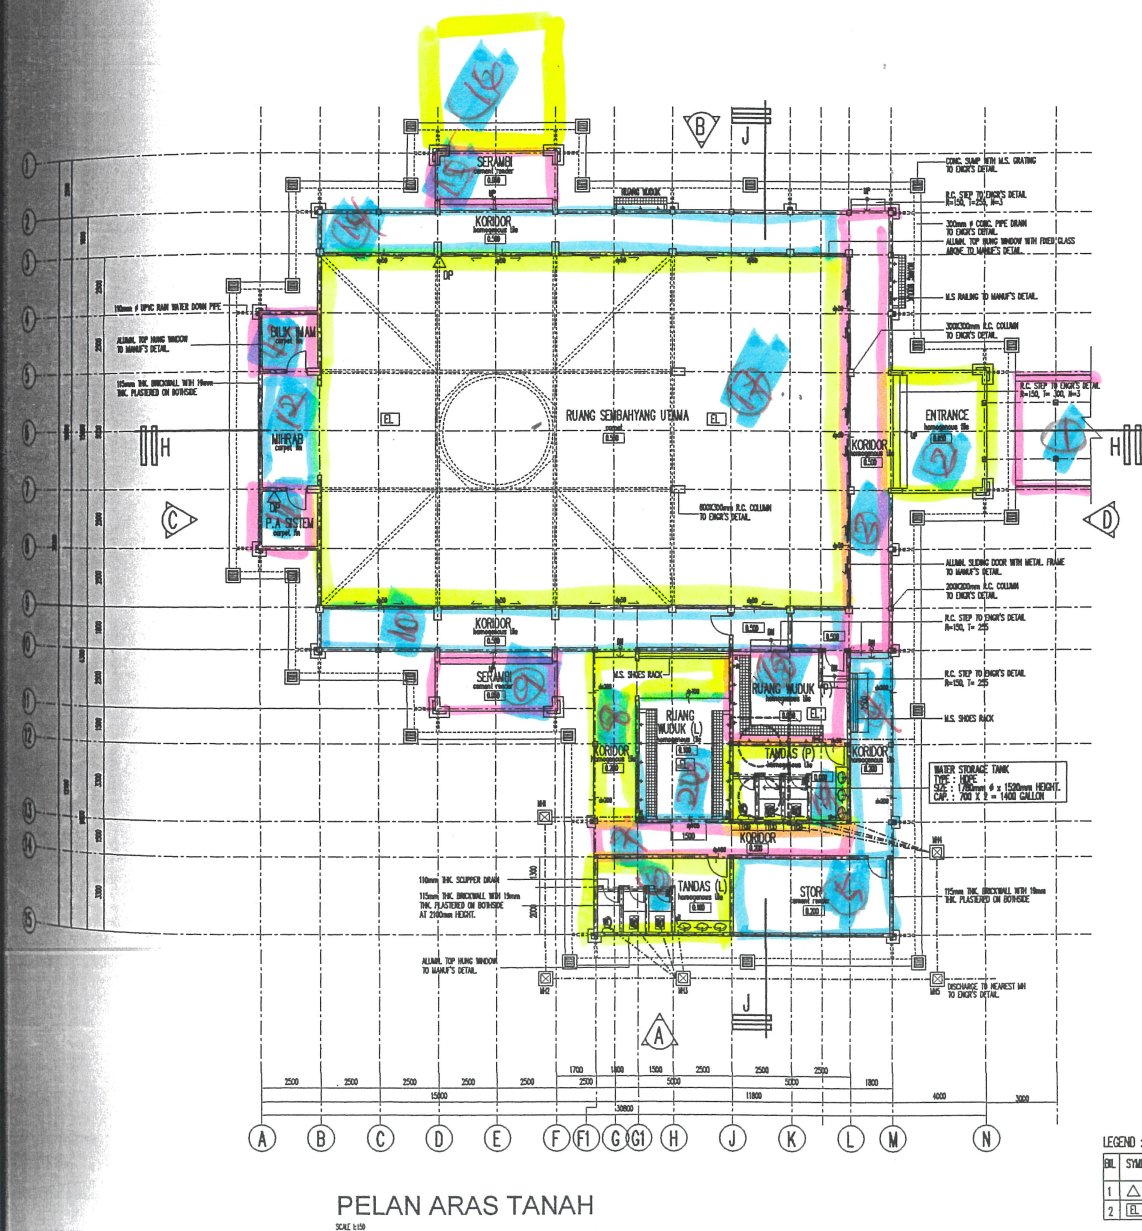
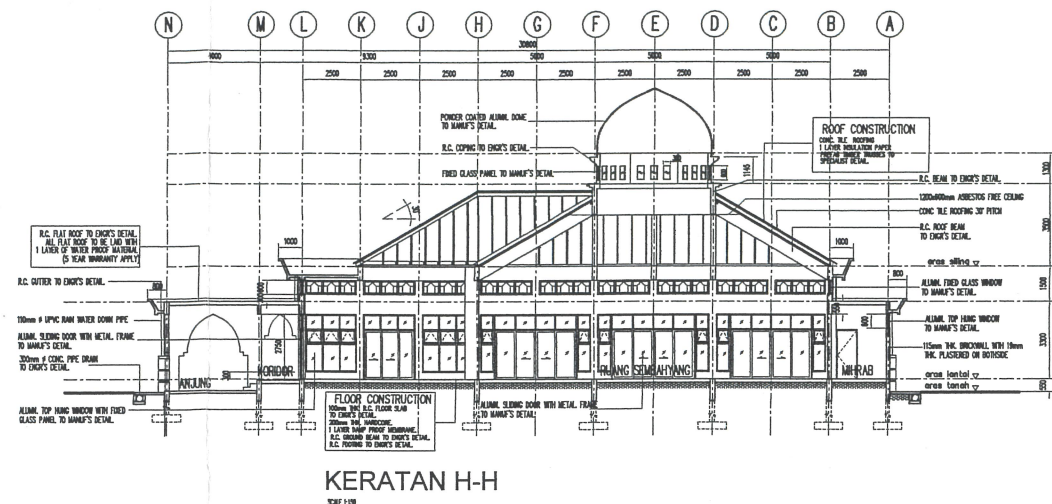


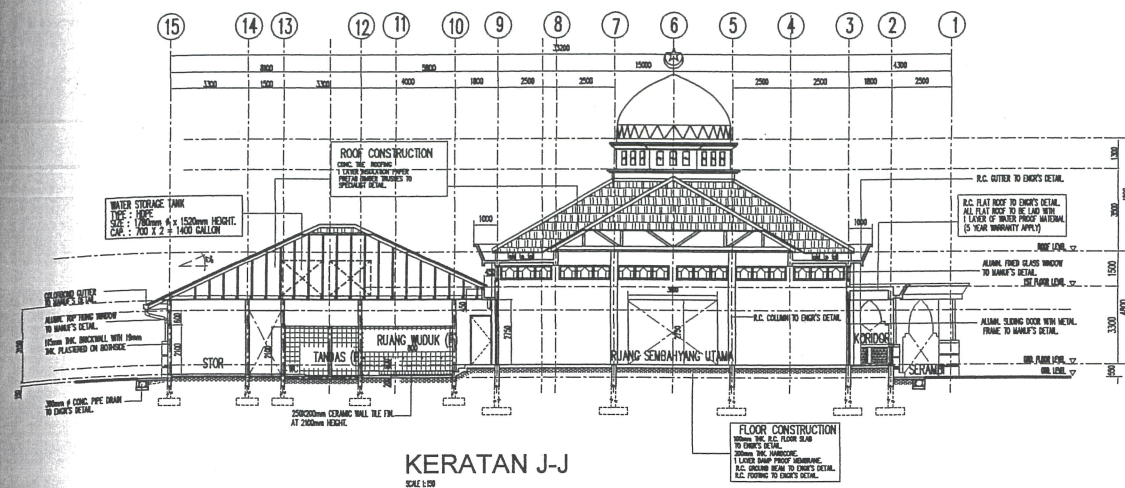

LEGEND:

NO.	SYMBOL	EQUIPMENT	ARAS TANAH	TOTAL
1	△	DRY POWDER	2	2
2	□	EMERGENCY LIGHT	4	4

PROJEK (AS BUILT. DRAWING) SEBAGAIMANA DI TAPAK, CADANGAN MERKABENTUK, MEMBINA & MENYIAPKAN INSTITUT LATIHAN PERINDUSTRIAN DI ATAS LOT PT 1468, MUKIM SELANDAR, MELAKA.		
UNTUK KEMENTERIAN SUMBER MANUSIA		
NOTA LUNCIAN INI MEMUPUTKAN HAKCIPTA (COPYRIGHT) KONTRAKTOR ENGINEERING KEMERIT DAN MENGSTANDARISIRKAN DIMENSI YANG TERSEBUT DALAM LUNCIAN. SEMUA DIMENSI PERLU DIKURANGI DENGAN 10 MM. DIMENSI BAHAN DAN SEBARANG SELISIRAN YANG TERDAPAT MESTI DI LAPORAN DENGAN SEGERA KEPADA ARKITEK.		
PENGURUS PROJEK ZA DIMENS SON BHD 01-04 BLOK BEGOMBA SAJAJAH PURI, BUKIT KATIL 75150 MELAKA TEL : 06 - 2313088 FAX : 06 - 2310089		
KONTRAKTOR UTAMA ANEKA BENA MN SON BHD NO 1-3 JALAN PM 3 PLAZA MAHOKOTA, BANDAR HUR 75000 MELAKA TEL : 06 - 2821941 FAX : 06 - 2837177		
PERUNDING JURUTERA STRUKTUR DP ASSOCIATES 69 A, JALAN SS 15/4C 47520 SUBANG JAYA SELANGOR DARUL EHSAN TEL : 03 - 56310050 FAX : 03 - 56310037		
PERUNDING JURUTERA M & E SA ENGINEERS 533A, JALAN PERSISIRAN PERLING 1 TAMAN PERLING, 81200 JOHOR BAHRU JOHOR DARUL TA'ZIM TEL : 07 - 2346700 FAX : 07 - 2340600		
PERUNDING UKUR BAHAN ABRA ASSOCIATES 2752 C, JALAN CHANGKAT PERMATA TAMAN PERMATA, 53300 ULU KELANG, SELANGOR. TEL : 03 - 41650557 FAX : 03 - 41066342		
PERUNDING IT AIRSTAR (M) SON BHD LOT C 9 - 1, JLN SELAMAN 1 DATARAN PAJAJ 88000 AMPANG SELANGOR TEL : 03 - 42702309 FAX : 03 - 42702310		
TAJUK (SURAU) - PELAN ARAS TANAH - PELAN BUMBUNG - KERATAN J-J & H-H		
PEMILIK KETUA PENGARAH JABATAN TENAGA RAKYAT KEMENTERIAN SUMBER MANUSIA ARAS 6, BLOK D4, PARAS 11 PUSAT PENTABIRAN KERAJAAN PERSEKUTUAN 62502 PUTRAJAYA		
NA NORZAM ARCHITECT 12, JALAN SRI PERKASA 2/1 TAMAN TAMPAY UTAMA 81200 JOHOR BAHRU JOHOR DARUL TA'ZIM TEL : 07-2414222 FAX : 07-2415222		
Ar. HJ. NORZAM HJ. DARWIN, APAM (I/C : 591125-01-5853) Dipl. Arch (UTM), AdvDiplArch.(ITM) L A M A/N 45.		
Dilukis / ArM Disemak / mr-riza No. Projek NA/ILP/SM/050/02-AS BUILT.		
Skala 1 : 150 Tarikh 0605-2004 No. Lukisan S-01		