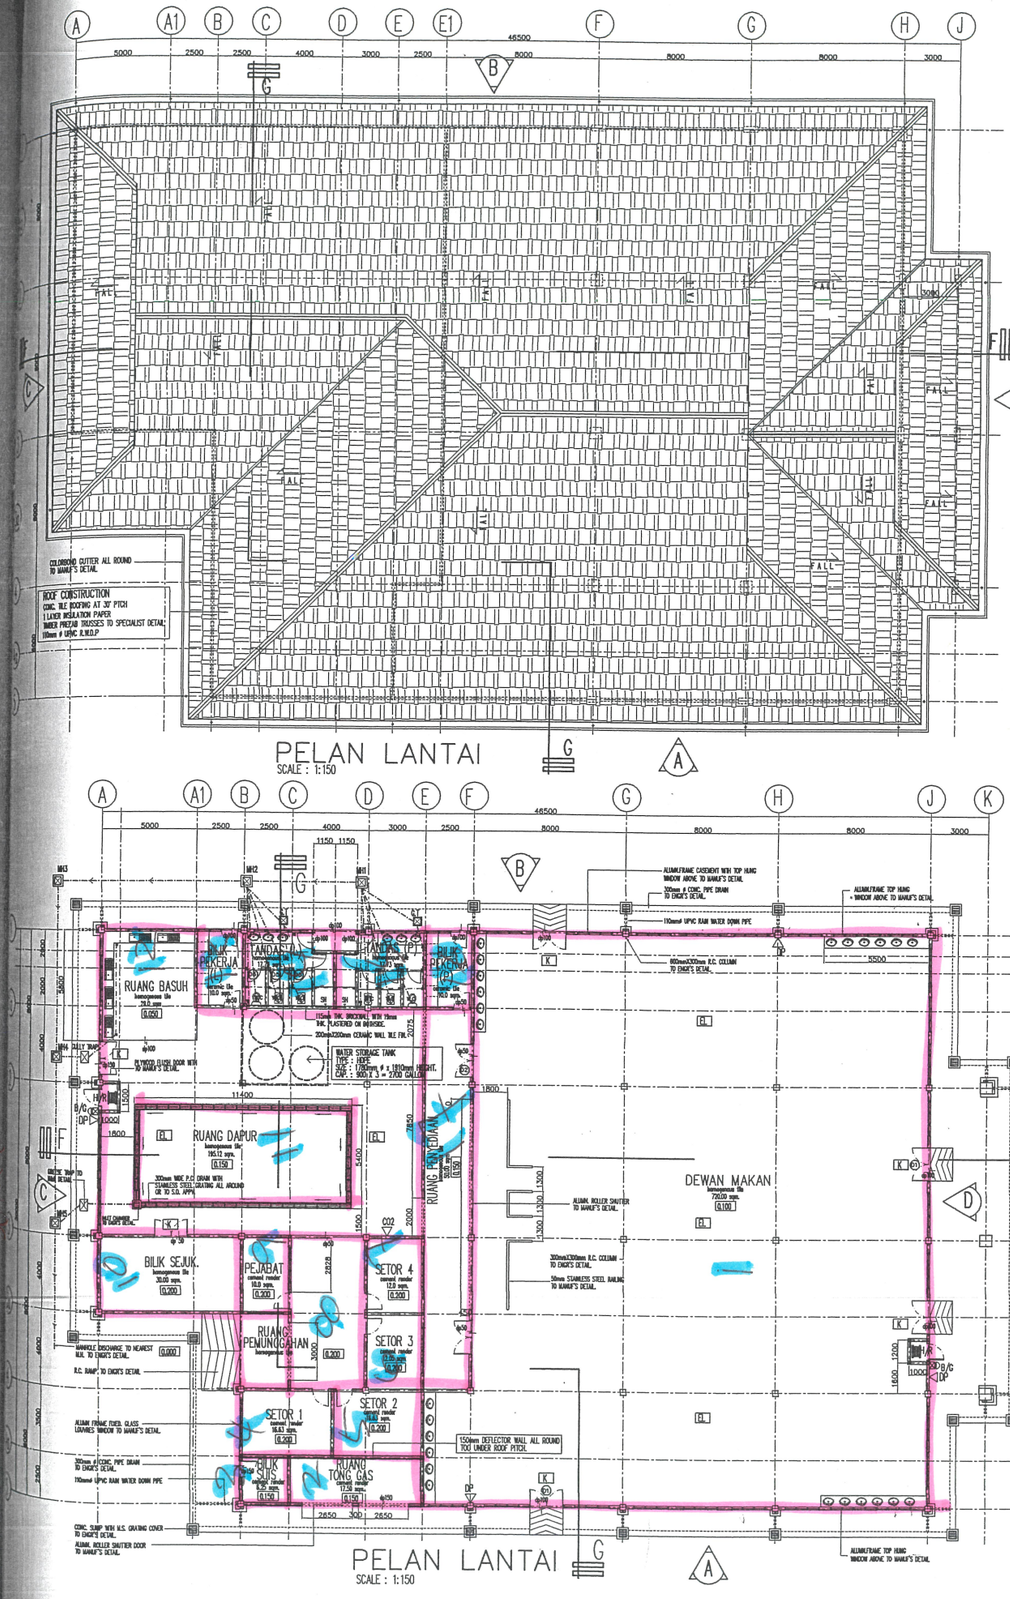

PELAN LANTAI

SCALE : 1:150

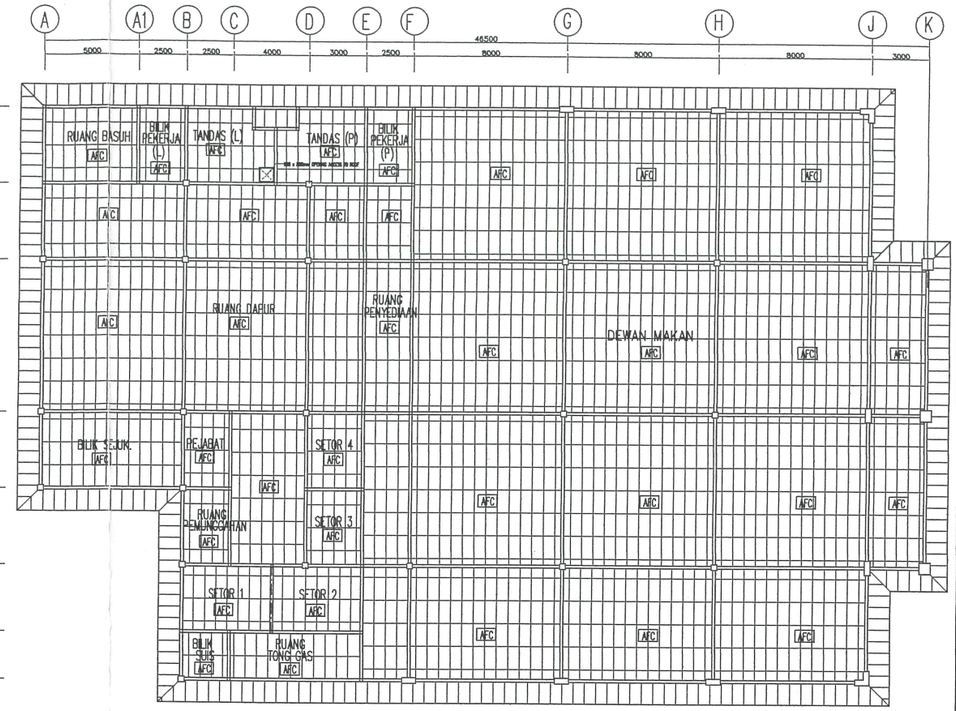

PELAN SILING

SCALE : 1:150

LEGEND :

BIL.	SYMBOL	EQUIPMENT	ARAS TANAH	TOTAL
1	△ DP	DRY POWDER	4	4
2		HOSE REEL	2	2
3	B/G	BREAK GLASS	2	2
4	△ CO2	KARBON DIOKSIDA	1	1
5	EL	EMERGENCY LIGHT	5	5
6	EXIT	EXIT SIGN (KELUAR)	6	6

LEGEND :

CEILING FINISH
All Ceiling Size : 1200mm x 600mm

AFC — Asbestos Free Ceiling Sheet

PROJEK

(AS BUILT DRAWING)
SEBAGAIMANA DI TAPAK, CADANGAN MEREKABENTUK, MEMBINA & MENYIAPKAN INSTITUT LATIHAN PERINDUSTRIAN DI ATAS LOT PT 1468, MUKIM SELANDAR,MELAKA.

UNTUK

KEMENTERIAN SUMBER MANUSIA

NOTA

TARIKH	INDEK	PINDAAN

LUKISAN INI MEMPUNYAI HAKCIPTA (COPYRIGHT) KONTRAKTOR DIKEHENDAKI MENGIKUT DAN MENGUTAMAKAN DIMENSI YANG TERCATIT DALAM LUKISAN. SEMUA DIMENSI HENDAKLAH DISEMAK DI TAPAK OLEHAN DAN SEBARANG SELISIHAN YANG TERDAPAT MESTI DILAPORKAN DENGAN SEGERA KEPADA ARKITEK

PENGURUS PROJEK

ZA DIMENSI SDN BHD
01-04 BLOK SEGONIA
SAUJANA PURI, BUKIT KATIL
75150 MELAKA
TEL : 06 – 2313088 FAX : 06 – 2310089

KONTRAKTOR UTAMA

ANEKA BENA MN SDN BHD
NO 1-9, JALAN PM 3
PLAZA MAHKOTA, BANDAR HILIR
75000 MELAKA
TEL : 06 – 2821941 FAX : 06 – 2837177

PERUNDING JURUTERA STRUKTUR

DP ASSOCIATES
69 A, JALAN SS 15/4C
47520 SUBANG JAYA
SELANGOR DARUL EHSAN.
TEL : 03 – 56310050 FAX : 03 – 56310037

PERUNDING JURUTERA M & E

SA ENGINEERS
533A, JALAN PERSISIRAN PERLING 1
TAMAN PERLING, 81200 JOHOR BAHRU
JOHOR DARUL TA'ZIM.
TEL : 07 – 2346700 FAX : 07 – 2340600

PERUNDING UKUR BAHAN

ABRA ASSOCIATES
2252 C, JALAN CHANGKAT PERMATA
TAMAN PERMATA,
53300 ULU KELANG, SELANGOR.
TEL : 03 – 41658557 FAX : 03 – 41086342

PERUNDING IT

AIRSTAR (M) SDN BHD
LOT C 9 – 1, JLN SELAMAN 1
DATARAN PALMA
68000 AMPANG SELANGOR
TEL : 03 – 42702309 FAX : 03 – 42702310

TAJUK

(DEWAN MAKAN)
- PELAN LANTAI
- PELAN BUMBUNG
- PELAN SILING

PEMILIK

KETUA PENGARAH
JABATAN TENAGA RAKYAT
KEMENTERIAN SUMBER MANUSIA
ARAS 6, BLOK D4, PARCEL D
PUSAT PENTADBIRAN KERAJAAN PERSEKUTUAN
62502 PUTRAJAYA

ARKITEK BERKUASA

SAYA PERAKU BAHAWA BUTIRAN-BUTIRAN DALAM PELAN-PELAN INI ADALAH MENURUT KEHENDAK-KEHENDAK UNDANG-UNDANG KECIL BANGUNAN SEDIAKINI SEBAGAIMA TERMA DAM SAYA SETIAP MASA BERSEDIA/BERSEDIA MEMAN GERAKAN SEMBANGAN

NORZAM ARCHITECT
12, JALAN SRI PERKASA 2/1
TAMAN TAMPOI UTAMA
81200 JOHOR BAHRU,
JOHOR DARUL TA'ZIM.
TEL: 07-2414222, FAX: 07-2415222

Ar. HJ. NORZAM HJ. DAIMIN. APAM (I/C : 591125-01-5853)
Dipl. Arch (UTM), Adv.Dipl.Arch.(ITM)
L A M A/N 45.

Dilukis	ArM	Skala	1 : 150
Disemak	mr-riza	Tarikh	OGOS-2004
No. Projek	NA/ILP/SM/050/02-AS BUILT	No. Lukisan	DM-01

08 JUN 2005

Dewan Makan