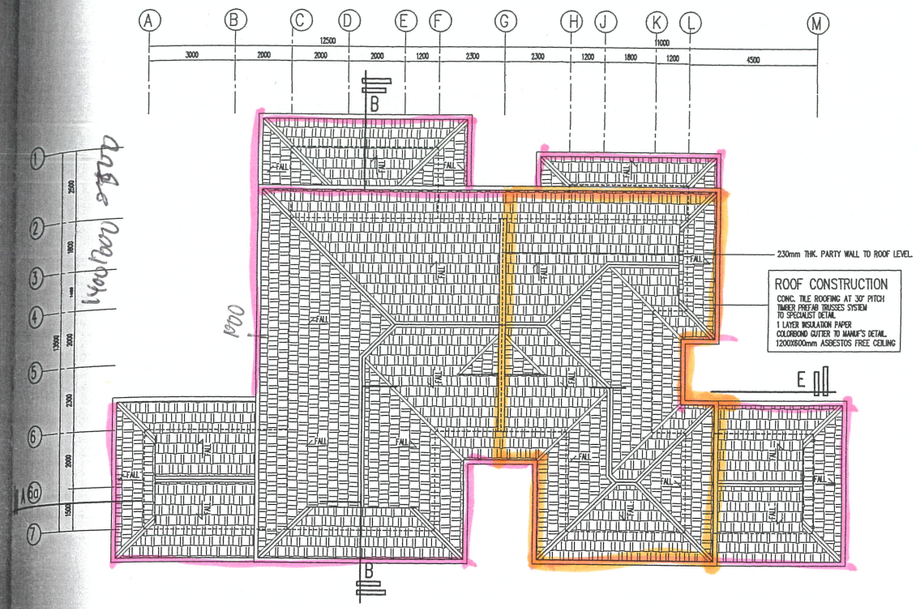

PELAN BUMBUNG

SCALE 1:100

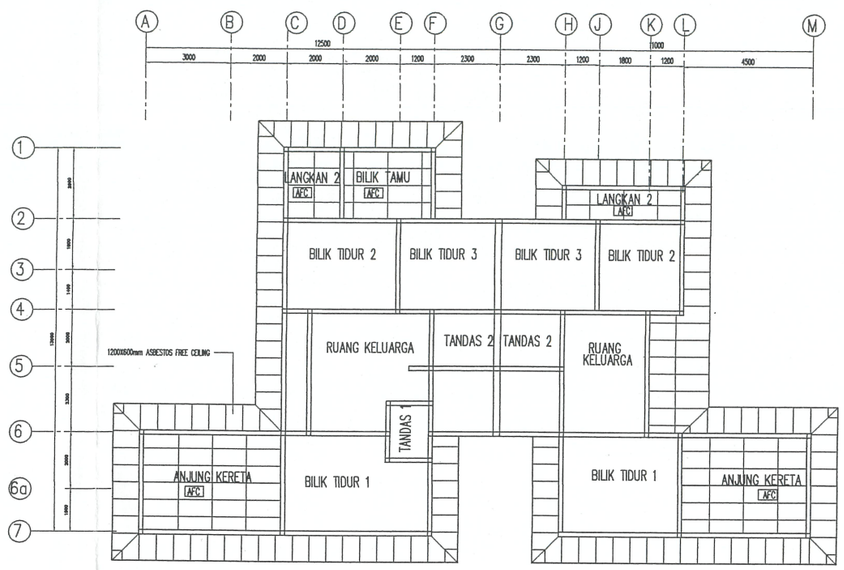

PELAN SILING ARAS TANAH

SCALE 1:100

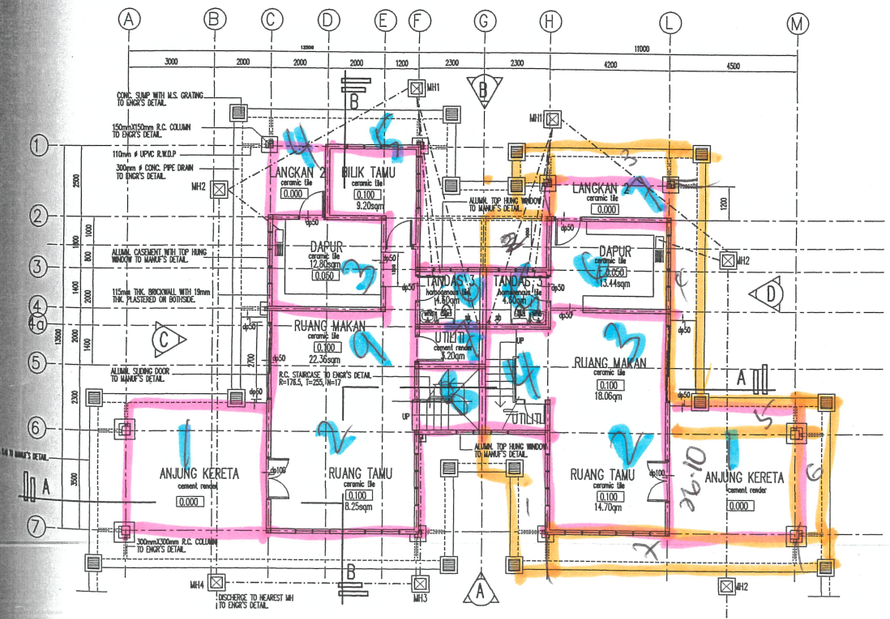

PELAN LANTAI ARAS TANAH

SCALE 1:100

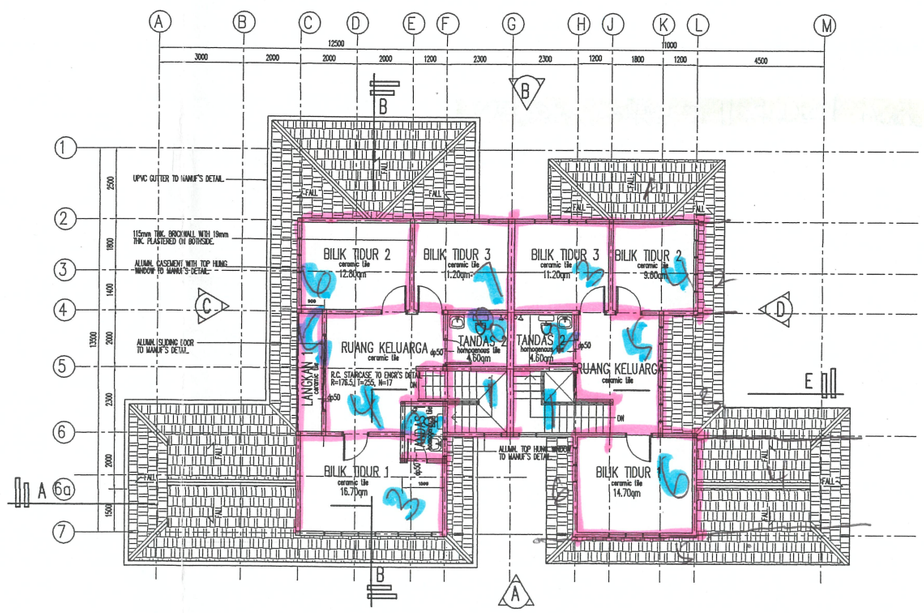

PELAN LANTAI ARAS SATU

SCALE 1:100

PROJEK

(AS BUILT DRAWING)
SEBAGAIMANA DI TAPAK,
CADANGAN MEREKABENTUK, MEMBINA & MENYIAPKAN INSTITUT LATIHAN PERINDUSTRIAN DI ATAS LOT PT 1468, MUKIM SELANDAR,MELAKA.

UNTUK

KEMENTERIAN SUMBER MANUSIA

NOTA

TARIKH	INDEX	PINDAAN

LUKISAN INI MEMPUNYAI HAKCIPTA (COPYRIGHT) KONTRAKTOR DIKEHENDAKI MENGIKUT DAN MENGUTAMAKAN DIMENSI YANG TERCATIT DALAM LUKISAN. SEMUA DIMENSI HENDAKLAH DISEMAK DI TAPAK BINAAN DAN SEBARANG SELISIHAN YANG TERDAPAT MESTI DILAPORKAN DENGAN SEGERA KEPADA ARKITEK

PENGURUS PROJEK

ZA DIMENSI SDN BHD
01-04 BLOK BEGONIA
SAUJANA PURI, BUKIT KATIL
75150 MELAKA
TEL : 06 – 2313088 FAX : 06 – 2310089

KONTRAKTOR UTAMA

ANEKA BENA MN SDN BHD
NO 1-9, JALAN PM 3
PLAZA MAHKOTA, BANDAR HILIR
75000 MELAKA
TEL : 06 – 2821941 FAX : 06 – 2837177

PERUNDING JURUTERA STRUKTUR

DP ASSOCIATES
69 A, JALAN SS 15/4C
47500 SUBANG JAYA
SELANGOR DARUL EHSAN.
TEL : 03 – 56310050 FAX : 03 – 56310037

PERUNDING JURUTERA M & E

SA ENGINEERS
533A, JALAN PERSISIRAN PERLING 1
TAMAN PERLING, 81200 JOHOR BAHRU
JOHOR DARUL TA'ZIM.
TEL : 07 – 2346700 FAX : 07 – 2340600

PERUNDING UKUR BAHAN

ABRA ASSOCIATES
2752 C, JALAN CHANGKAT PERMATA
TAMAN PERMATA,
53300 ULU KELANG, SELANGOR.
TEL : 03 – 41638557 FAX : 03 – 41086342

PERUNDING IT

AIRSTAR (M) SDN BHD
LOT C 9 – 1, JLN SELAMAN 1
DATARAN PALMA
68000 AMPANG SELANGOR
TEL : 03 – 42702309 FAX : 03 – 42702310

TAJUK

(KUARTERS SEMI-D TYPE D & RUMAH KETUA WARDEN TYPE E)

- PELAN LANTAI ARAS TANAH
- PELAN LANTAI ARAS SATU
- PELAN SILING ARAS TANAH

PEMILIK

KETUA PENGARAH
JABATAN TENAGA RAKYAT
KEMENTERIAN SUMBER MANUSIA
ARAS 5, BLOK D4, PARCEL 9
PUSAT PENTADBIRAN KERAJAAN PERSEKUTUAN
62502 PUTRAJAYA

ARKITEK BERKUASA

SAYA PENGARAH BAHAWA BUTIRAN-BUTIRAN DALAM PELAN-PELAN INI ADALAH MENGIKUT SPESIFIKASI-SPESIFIKASI MINIMA UNDANG-UNDANG KECIL BANGUNAN TEMPATAN 1984 DAN SAYA SEDIA SEMUA PANDUANNYANG PERLU DENGAN SEWAJARNYA.

NORZAM ARCHITECT
12, JALAN SRI PERKASA 2/1
TAMAN TAMPOI UTAMA
81200 JOHOR BAHRU,
JOHOR DARUL TA'ZIM.
TEL: 07-2414222, FAX: 07-2415222

Ar. HJ. NORZAM HJ. DARWIN. APAM
(I/C : 591125-01-5853)
Dipl. Arch (UTM). Adv.Dipl.Arch.(ITM)
L A M A/N 45.

Dilukis	ArM	Skala	1 : 100
Disemak	mr-riza	Tarikh	OGOS-2004
No. Projek	NA/ILP/SM/050/02-AS BUILT.	No. Lukisan	TYPE D/KW-04

06 JUN 2005