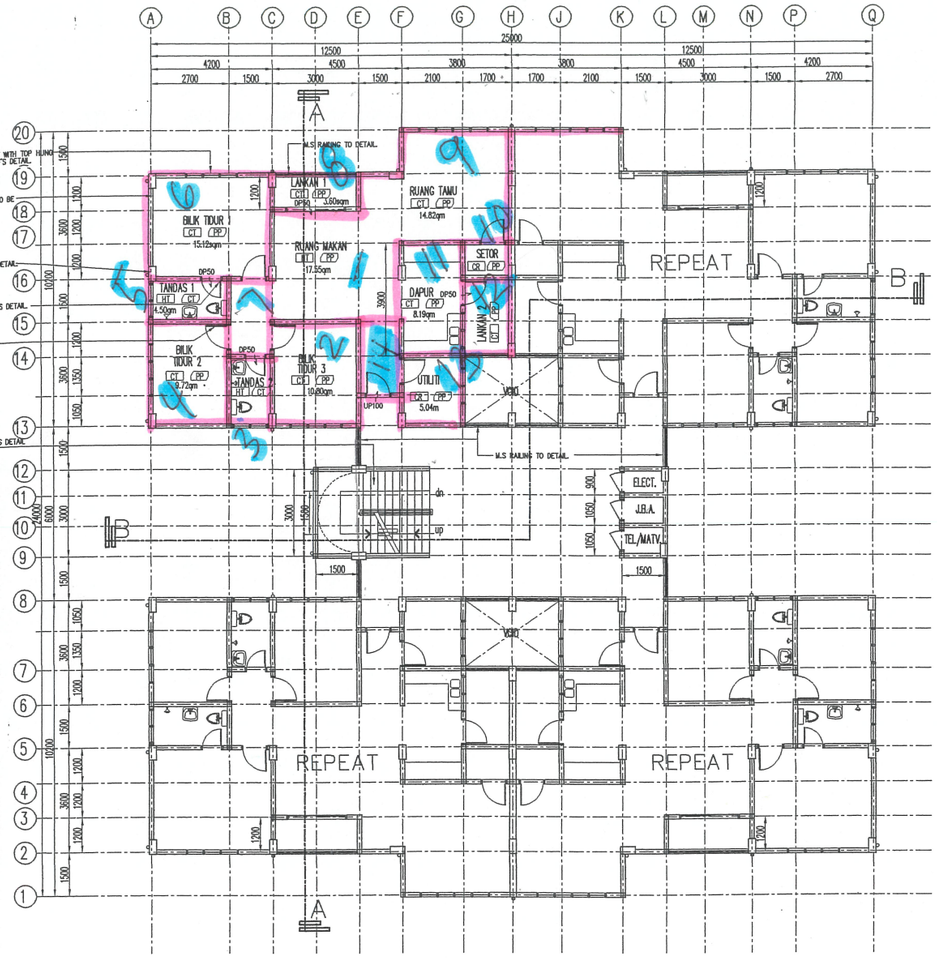

PELAN LANTAI ARAS 1-2

SCALE 1 : 100

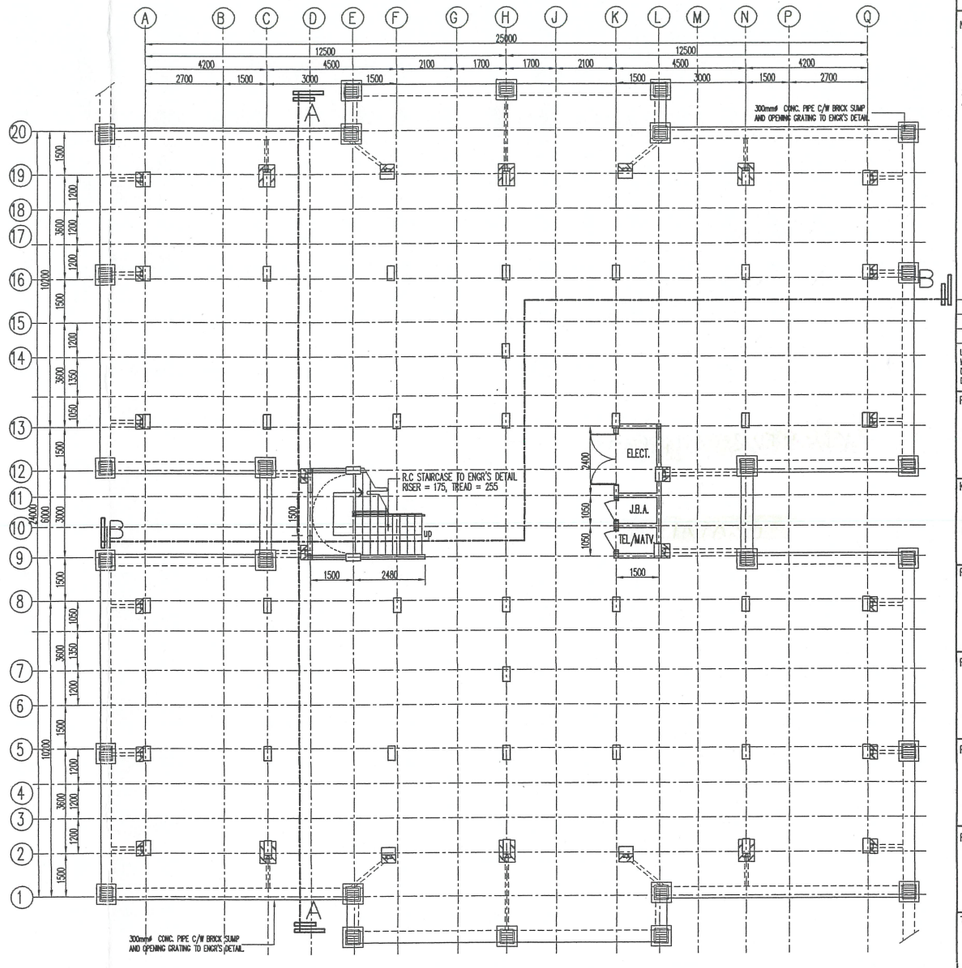

PELAN LANTAI ARAS TANAH.

SCALE 1 : 100

LEGEND :	
	FLOOR FINISH
	WALL FINISH
V	— Vinyl
C	— Carpet
CR	— Cement Render
CT	— Ceramic Tiles
HT	— Homogenous Tiles
PT	— Plaster & Paint
TS	— Timber Strip

PROJEK

(AS BUILT DRAWING)
SEBAGAIMANA DI TAPAK,
CADANGAN MEREKABENTUK, MEMBINA & MENYIAPKAN INSTITUT LATIHAN PERINDUSTRIAN DI ATAS LOT PT 1468, MUKIM SELANDAR,MELAKA.

UNTUK

KEMENTERIAN SUMBER MANUSIA

NOTA

300mmø CONC. PIPE C/W BRICK SUMP AND OPENING GRATING TO ENGR'S DETAIL.

TARIKH	INDEK	PINDAAN

LUKISAN INI MEMPUNYAI HAKCIPTA (COPYRIGHT) KONTRAKTOR DIKEHENDAKI MENGKAJI DAN MENGESAHKAN DIMENSI YANG TERCATIT DALAM LUKISAN. SEMUA DIMENSI HENDAKLAH DISEMAK DI TAPAK SEBARANG DAN SEBARANG SELISIHAN YANG TERDAPAT MESTI DILAPORKAN DENGAN SEGERA KEPADA ARKITEK

PENGURUS PROJEK

ZA DIMENSI SDN BHD
01-04 BLOK BEGONIA
SAUJANA PURI, BUKIT KATIL
75150 MELAKA
TEL : 06 - 2313088 FAX : 06 - 2310089

KONTRAKTOR UTAMA

ANEKA BENA MN SDN BHD
NO 1-9, JALAN PM 3
PLAZA MAHKOTA, BANDAR HILIR
75000 MELAKA
TEL : 06 - 2821941 FAX : 06 - 2837177

PERUNDING JURUTERA STRUKTUR

DP ASSOCIATES
69 A, JALAN SS 15/4C
47520 SUBANG JAYA
SELANGOR DARUL EHSAN.
TEL : 03 - 56310050 FAX : 03 - 56310037

PERUNDING JURUTERA M & E

SA ENGINEERS
533A, JALAN PERSISIRAN PERLING 1
TAMAN PERLING, 81200 JOHOR BAHRU
JOHOR DARUL TA'ZIM.
TEL : 07 - 2346700 FAX : 07 - 2340600

PERUNDING UKUR BAHAN

ABRA ASSOCIATES
2752 C, JALAN CHANGKAT PERMATA
TAMAN PERMATA,
53300 ULU KELANG, SELANGOR.
TEL : 03 - 41658557 FAX : 03 - 41086342

PERUNDING IT

AIRSTAR (M) SDN BHD
LOT C 9 - 1, JLN SELAMAN 1
DATARAN PALMA
68000 AMPANG SELANGOR
TEL : 03 - 42702309 FAX : 03 - 42702310

TAJUK

(KUARTERS KELAS 'G')

- PELAN LANTAI ARAS TANAH.
- PELAN LANTAI ARAS 1-3

PEMILIK

KETUA PENGARAH
JABATAN TENAGA RAKYAT
KEMENTERIAN SUMBER MANUSIA
ARAS 6, BLOK D4, PARCEL D
PUSAT PENTADBIRAN KERAJAAN PERSEKUTUAN
62502 PUTRAJAYA

ARKITEK BERKUASA

SAYA PERAKU BAHAWA DI SINI-SUSUNAN DALAM PELAN-PELAN INI ADALAH MENGIKUT KEHENDAK-KEHENDAK UNDANG-UNDANG KECIL BANGUNAN SERAGAM 1984 DAN SAYA SETUJU SUPAYA SALINAN-SALINANNYA PUHAK BERKUASA SETEMPAT.

NORZAM ARCHITECT
12, JALAN SRI PERKASA 2/1
TAMAN TAMPOI UTAMA
81200 JOHOR BAHRU,
JOHOR DARUL TA'ZIM.
TEL: 07-2414222, FAX: 07-2415222

Ar. Hj. NORZAM HJ. DARMIN. AMAM
(I/C : 591125-01-5853)
Dipl. Arch (UTM). Adv.Dipl.Arch.(ITM)
L A M A/N 45.

Dilukis	arm***02	Skala	1 : 100
Disemak	mr-riza	Tarikh	OGOS-2004
No. Projek	NA/ILP/SM/050/02-AS BUILT	No. Lukisan	TYPE G-10

06 JUN 2005